


## 衛生機器表

機器番号	機器名称 (系統名)	機 器 仕 様 圧力計、連成計、呼水栓、相フランジ、	台 数	電 動 機 (60 Hz)				防振装置		設 置 場 所	備 考
				相 φ	電 圧 V	動 力 kW	起 動 方 式	非 常 電 源	G:ゴム S:スプリング P:ゴムパット		
TW-1	上水受水槽	型式 ステンレス製組立型(二槽式) 容量 20.0 m <sup>3</sup> (有効) 寸法 4,000 x 3,000 x 2,500 H 耐震 1.5 G 付属品 マンホール600φ(二重蓋) x2、内外タラップx2、 鋼製架台(溶融亜鉛メッキ)、中仕切板x1、通気口x2、 中仕切板x1、緊急遮断弁75Ax2(水位制御盤共) 災害時給水口x2、水栓取付用タッピング(13Ax2)、 他標準付属品一式	2							B1F MR0-1	コンクリート基礎(建築工事)
	中水受水槽	型式 コンクリート製地下ピット式(二槽式) 容量 13.7 m <sup>3</sup> (有効)								ピット	建築工事
PU-1	加圧給水ポンプユニット (上水系統)	型式 推定末端圧力一定制御 インバーター方式 4台ローテーション3台並列交互運転 能力 40φ x 650 L/min x 52 m 付属品 制御盤(バックアップ機能付)、圧力タンク、 圧力計、連成計、呼水栓、相フランジ、他標準付属品一式	1組	3	200	3.7x3	INV	○	S	B1F MR0-2	コンクリート基礎(建築工事)
PU-2	加圧給水ポンプユニット (中水系統)	型式 推定末端圧力一定制御 インバーター方式 4台ローテーション3台並列交互運転 能力 50φ x 910 L/min x 59 m 付属品 制御盤(バックアップ機能付)、圧力タンク、 圧力計、連成計、呼水栓、相フランジ、フート弁x4、 サクションユニットx4、他標準付属品一式	1組	3	200	5.5x3	INV	○	S	B1F MR0-2	コンクリート基礎(建築工事)
WHP-1-1	ヒートポンプ給湯器機 (シャワー室5-1~3系統)	型式 屋外/屋内設置兼用型 給水入口水温 5℃ 沸き上げ温度 65~90℃ 年間給湯効率(JIS) 3.5	1								
WHP-1-1	(貯湯ユニット)	角型タンクユニット 貯湯容量 460 L 最高使用圧力 360 kPa								5F MR5-1	コンクリート基礎(建築工事)
WHP-1	(ヒートポンプユニット)	加熱能力 6.0 kW(中間期加熱能力) 冷媒 R744 付属品 リモコンスイッチ、リモコンコード、転倒防止ワイヤー、 配管カバー、風向ガイド、脚部後方差込金具、 他標準付属品一式	1		200	1.3	直入	○		5F MR5-1	コンクリート基礎(建築工事)

注記

- 1.ポンプモーターはIE3規格とする。(定格出力0.75kW以上)
- 2.電気温水器の固定方法は「平成24年国土交通省 告示第1447号」によることとする。
- 3.貯湯式電気温水器の仕様はJIS C 9219に規定された値とする。
- 4.ガス湯沸器の仕様はJIS C 2019に規定された値とする。

[illegible]

<div></div> <div>石本建築事務所</div> <div>ISHIMOTO architectural &amp; engineering firm, inc.</div> <div>ver.20190401</div>	<div>履歴</div> <div>-----</div> <div>-----</div> <div>-----</div> <div>-----</div> <div>-----</div> <div>-----</div>	<div>完成図作成（発注者名）</div> <div>日付</div> <div>整理技術者</div> <div>担当者</div>	<div>完成図承認</div> <div>日付</div> <div>整理者</div> <div>担当者</div>	<div>法定合規確認</div> <div>構造設計一級建築士 宮久保 亮</div> <div>証文付番号 第 8696号</div> <div>本書（佐書）に記述された事項は、構造関係規定に適合することを確認した。</div> <div>構造設計一級建築士 岡根 能文</div> <div>証文付番号 第 4902号</div>	<div>法定合規確認</div> <div>設備設計一級建築士 山崎 竜士</div> <div>証文付番号 第 339306号</div> <div>本書（佐書）に記述された事項は、設備関係規定に適合することを確認した。</div> <div>設備設計一級建築士 岡根 能文</div> <div>証文付番号 第 4902号</div>	<div>製作日</div> <div>ファイル名</div>	<div>代表設計者</div> <div>一級建築士</div> <div>大臣登録第263367号</div> <div>山本 健一</div> <div>日付</div>	<div>設計者</div> <div>一級建築士</div> <div>大臣登録第339306号</div> <div>岡根 能文</div> <div>担当</div> <div>山崎 竜士</div> <div>兵藤 祥</div>	<div>山口市 総務部</div> <div>本庁舎整備推進室</div>	<div>室長</div> <div>設計</div> <div>設計</div>	<div>業務名称</div> <div>山口市新庁舎新築機械設備工事</div> <div>図面名称</div> <div>給排水衛生設備 機器表</div>	<div>業務契約コード</div> <div>107513-04</div> <div>縮尺</div> <div>A1: S=N/S</div> <div>A3: S=N/S</div>	<div>図面番号</div> <div>MP-101</div>	<div>管理建築士</div> <div>一級建築士</div> <div>大臣登録第280701号</div> <div>西 重隆</div>
--	---	--	--	--	--	---------------------------------	--	---	--	---	--	---	-----------------------------------	---

衛	生	器	具	表
---	---	---	---	---

[illegible]

※1:電気温水器は、自主試験基準適合品とする。 ※2:満水時重量が15kgを超える電気温水器の転倒防止措置として、①②いずれかの方法で固定する。 ①アンカーボルト:径12mm以上・埋込長さ50mm以上・おねじ形および施工アンカー又は引張耐力5.8kN/本以上のもの・4本以上 ②耐震施工 要件を満たすメーカー付属の固定金具

衛生器具表	

[illegible]

※1:電気温水器は、自主試験基準適合品とする。 ※2:満水時重量が15kgを超える電気温水器の転倒防止措置として、①②いずれかの方法で固定する。 ①アーカーボルト:径12mm以上・埋込長さ50mm以上・おねじ形あと施工アーカー又は引張耐力5.8kN/本以上のもの・4本以上 ②耐震施工 要件を満たすメーカー付属の固定金具

## 衛生器具表

[illegible]


※1:電気温水器は、自主試験基準適合品とする。 ※2:満水時重量が15kgを超える電気温水器の転倒防止措置として、①②いずれかの方法で固定する。 ①アーカーボルト:径12mm以上・埋込長さ50mm以上・おねじ形あと施工アーカー又は引張耐力5.8kN/本以上のもの・4本以上 ②耐震施工 要件を満たすメーカー付属の固定金具

免震装置リスト

記号	用 途	配管口径 (A)	免震継手 材質 耐圧	継手長さ (mm)	架台寸法 (mm)		柱・梁部材 等辺山形鋼	ブレース部材 等辺山形鋼	アンカーボルト (上：床 下：天井)		組数	備 考
					H	L			サイズ	本数		
①	給水（上水）	25A	メタル製 1.0MPa	1500 x1本	1,400	500	L-65×65×6	L-40×40×3	M12	16	1	コントローラー・エルボ Vシステム同等以上
					1,400	500	L-65×65×6	L-40×40×3	M12	16		
②	給水（上水）	100A	メタル製 1.0MPa	1800 x1本	1,400	500	L-65×65×6	L-40×40×3	M12	16	1	コントローラー・エルボ Vシステム同等以上
					1,400	500	L-65×65×6	L-40×40×3	M12	16		
③	給水（雑用水）	40A	メタル製 1.0MPa	1600 x1本	1,400	500	L-65×65×6	L-40×40×3	M12	16	1	コントローラー・エルボ Vシステム同等以上
					1,400	500	L-65×65×6	L-40×40×3	M12	16		
④	給水（雑用水）	100A	メタル製 1.0MPa	1800 x1本	1,400	500	L-65×65×6	L-40×40×3	M12	16	1	コントローラー・エルボ Vシステム同等以上
					1,400	500	L-65×65×6	L-40×40×3	M12	16		
⑤	（欠番）											
⑥	排水	150A	ゴム製 0.3MPa	1100 x1本	1,400	500	L-65×65×6	L-40×40×3	M12	16	4	コントローラー・エルボ Vシステム同等以上
					1,400	500	L-65×65×6	L-40×40×3	M12	16		
⑦	（欠番）											


免震量は650mmとする。

垂直免震継手（メタルタイプ）概要図

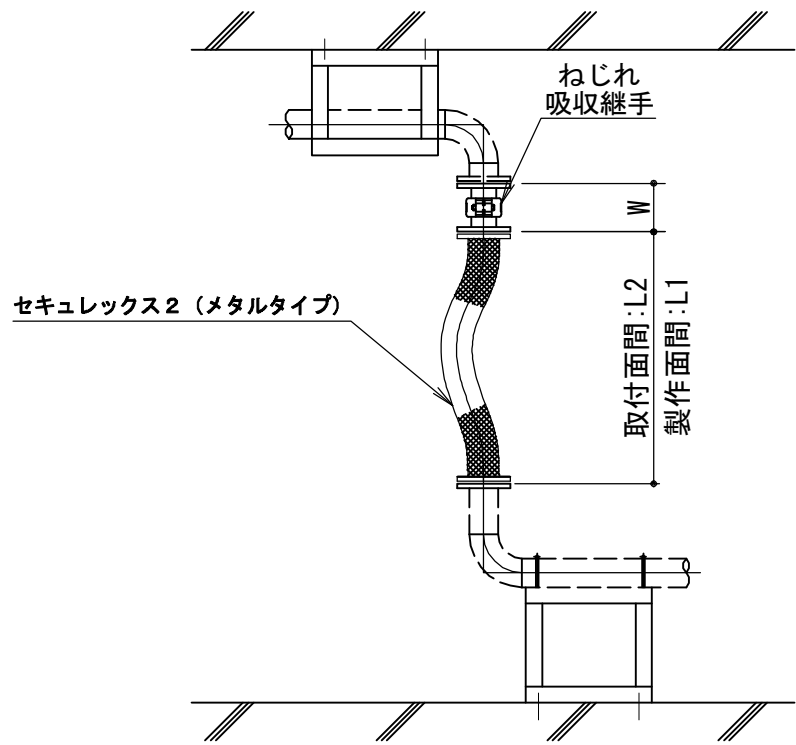

メタルタイプ（水用・199号）10k用


水平免振継手概要図

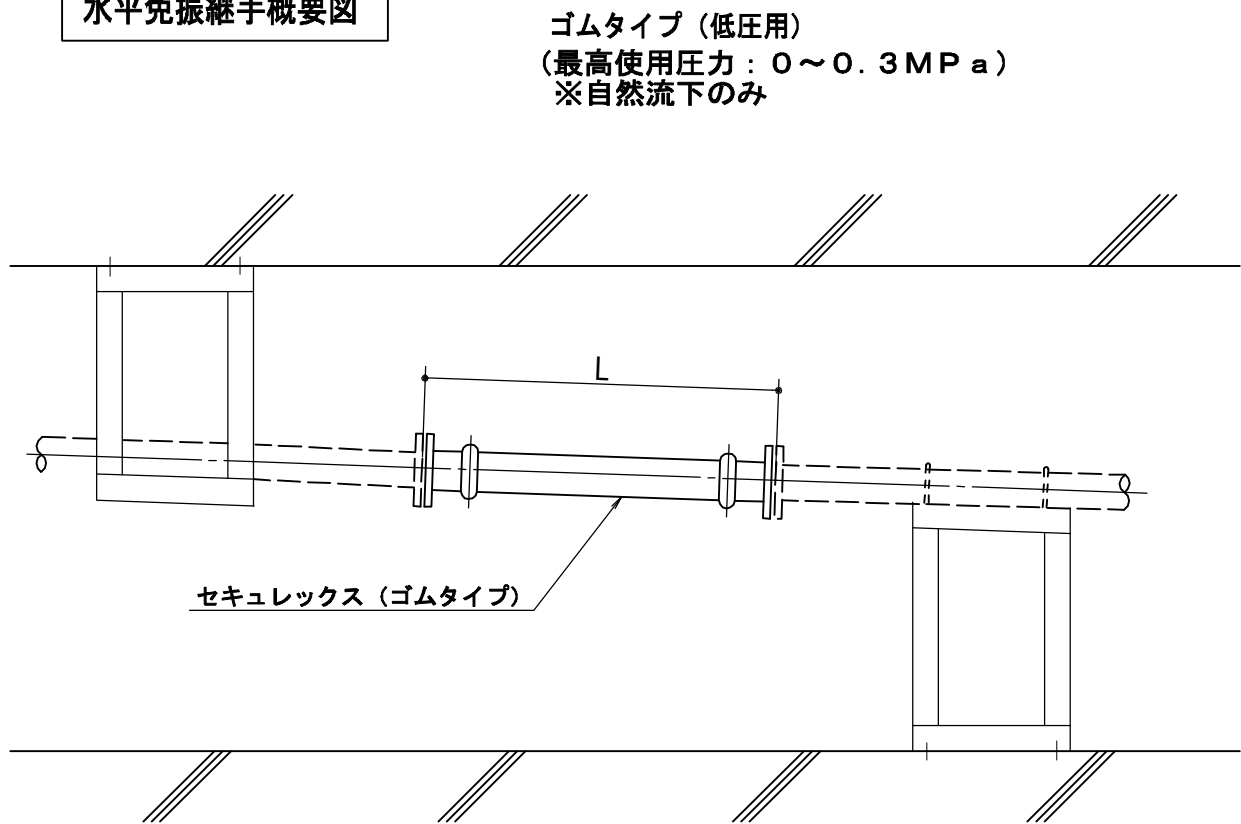

ゴムタイプ（低圧用）  
（最高使用圧力：0～0.3MPa）  
※自然流下のみ





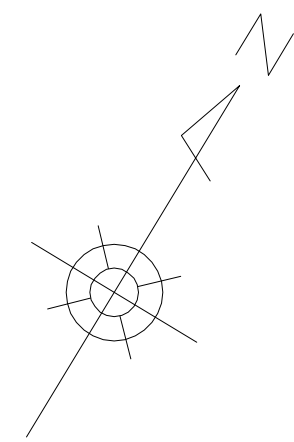

※ 小口径樹号は下記の樹形形状を示す。


ST	・・	ストレート	UT	・・	トラップ付合流
90Y	・・	90度合流	ESC-Y・・		切替樹
90L	・・	90度曲り			


※ 小口径ビ樹は落差30mmを考慮する。

※ インパクト樹は落差20mmを考慮する。







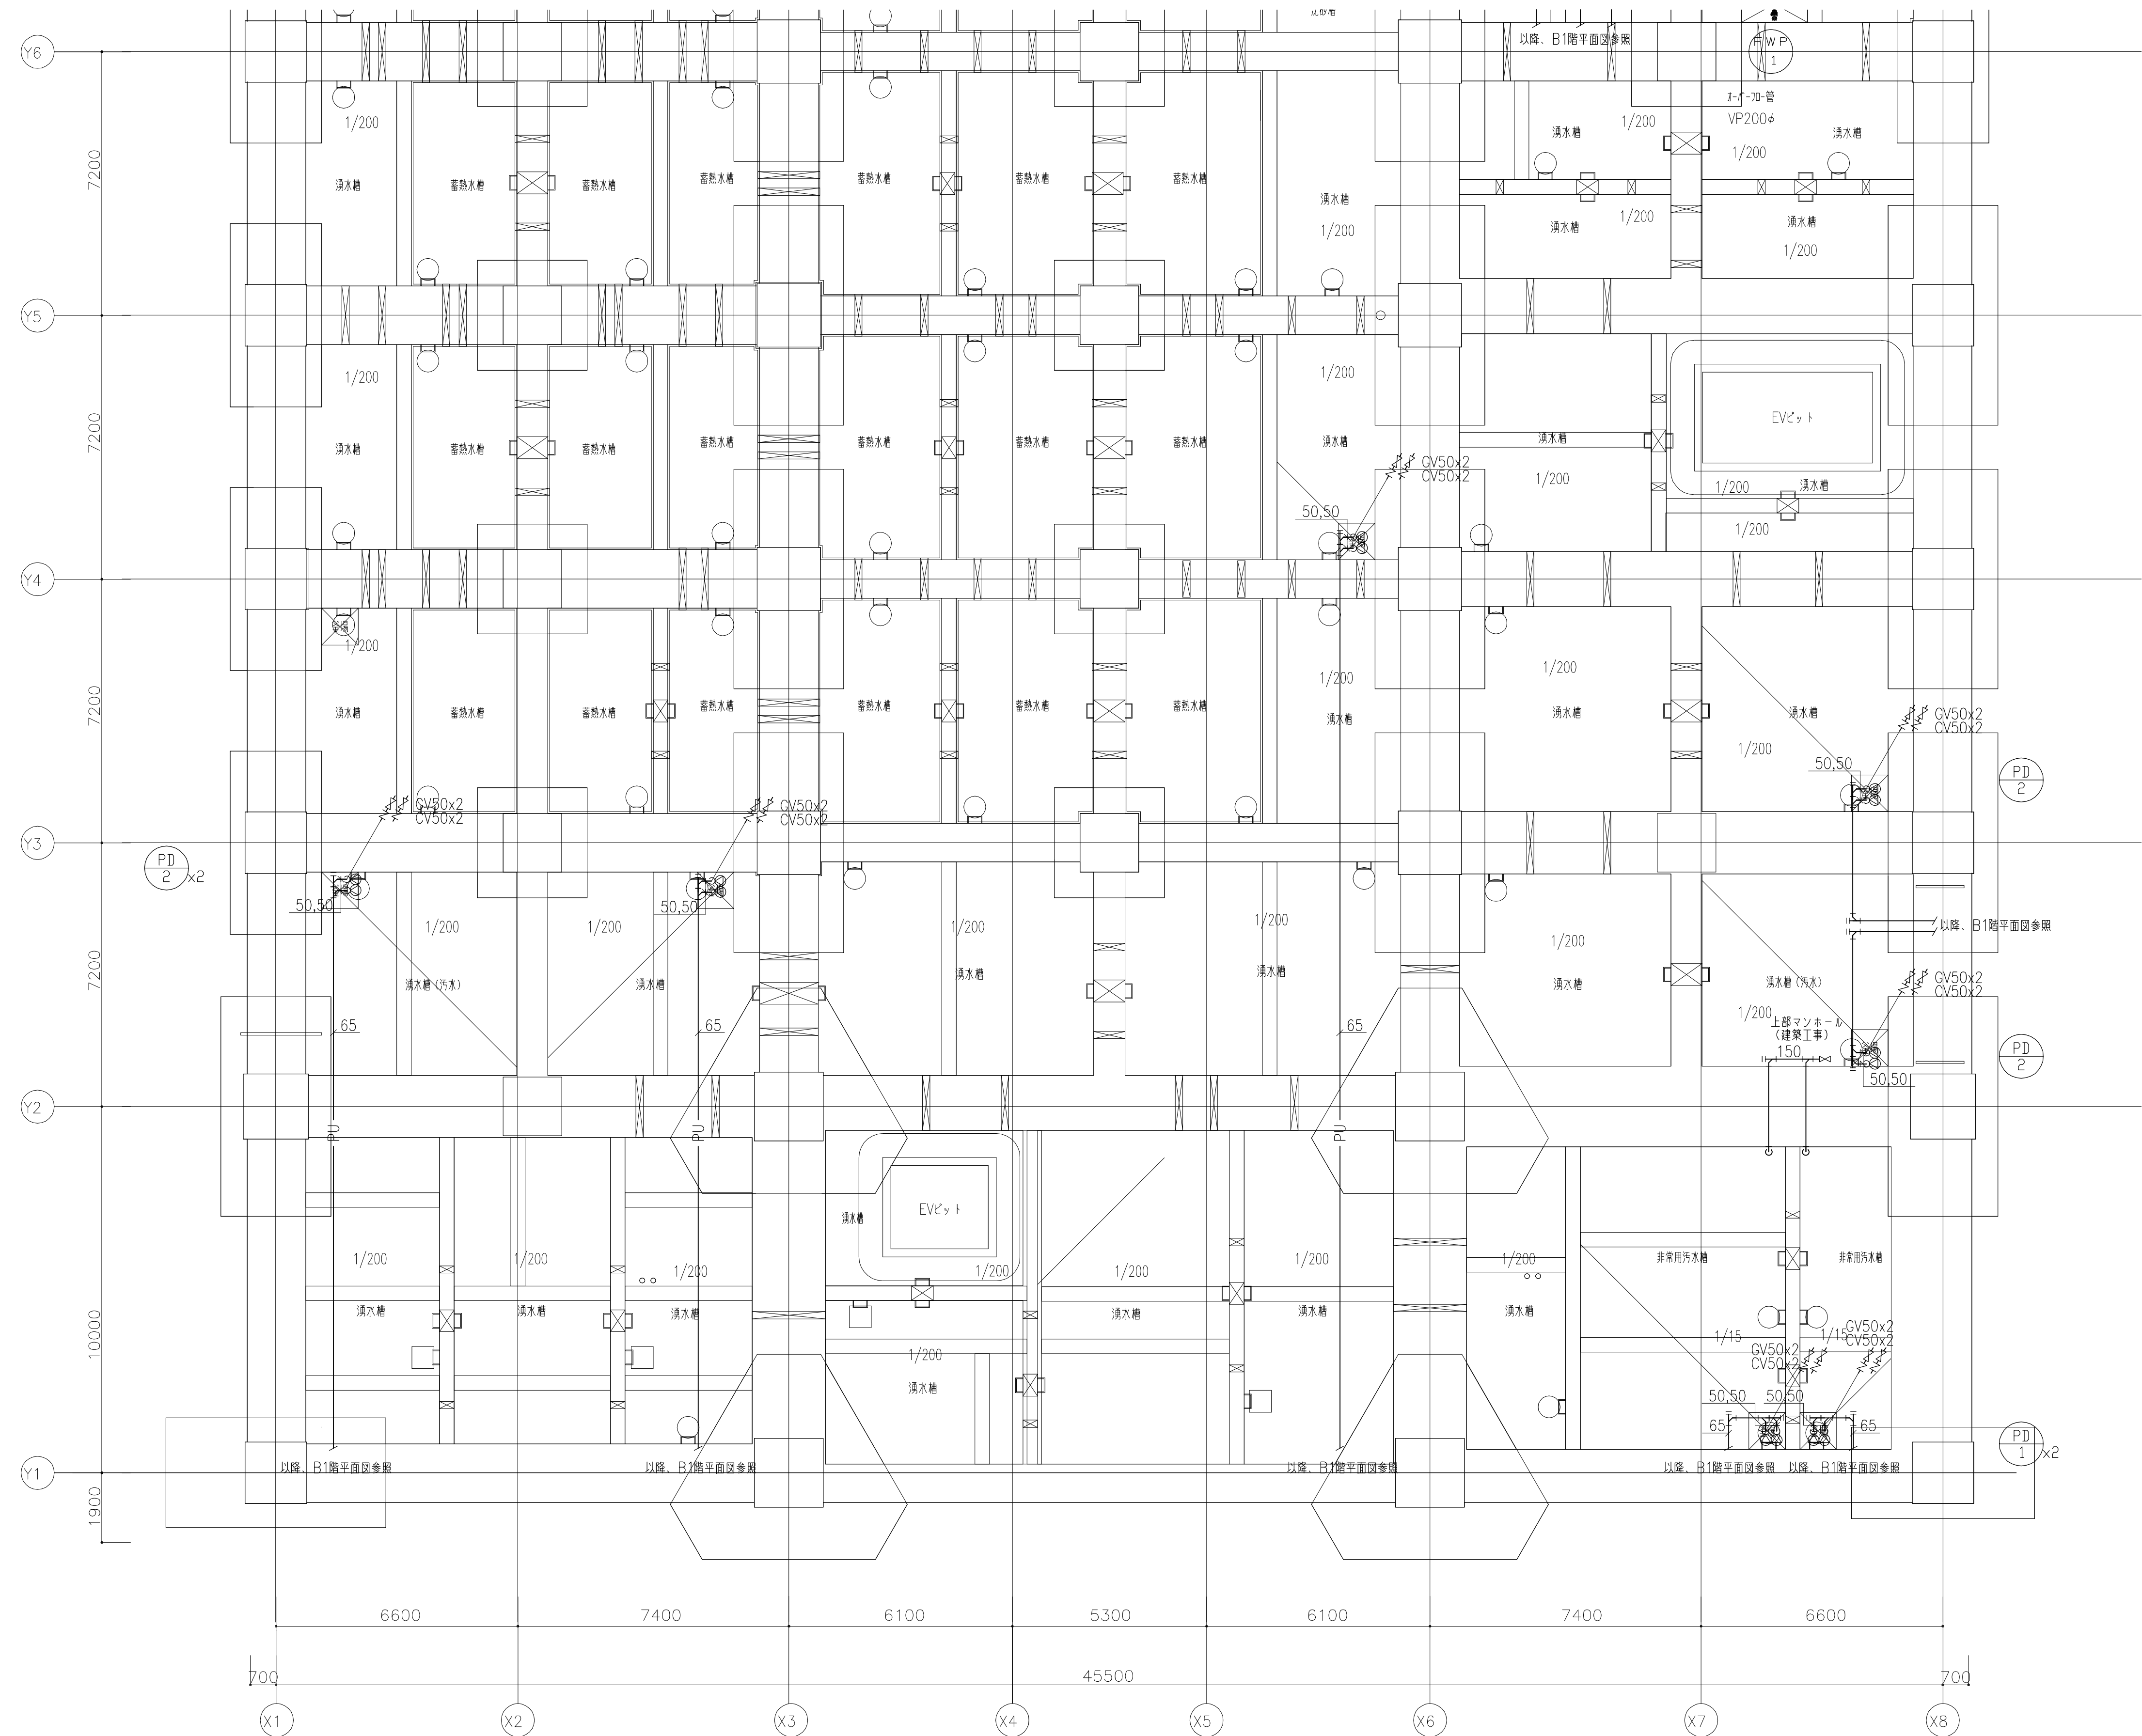

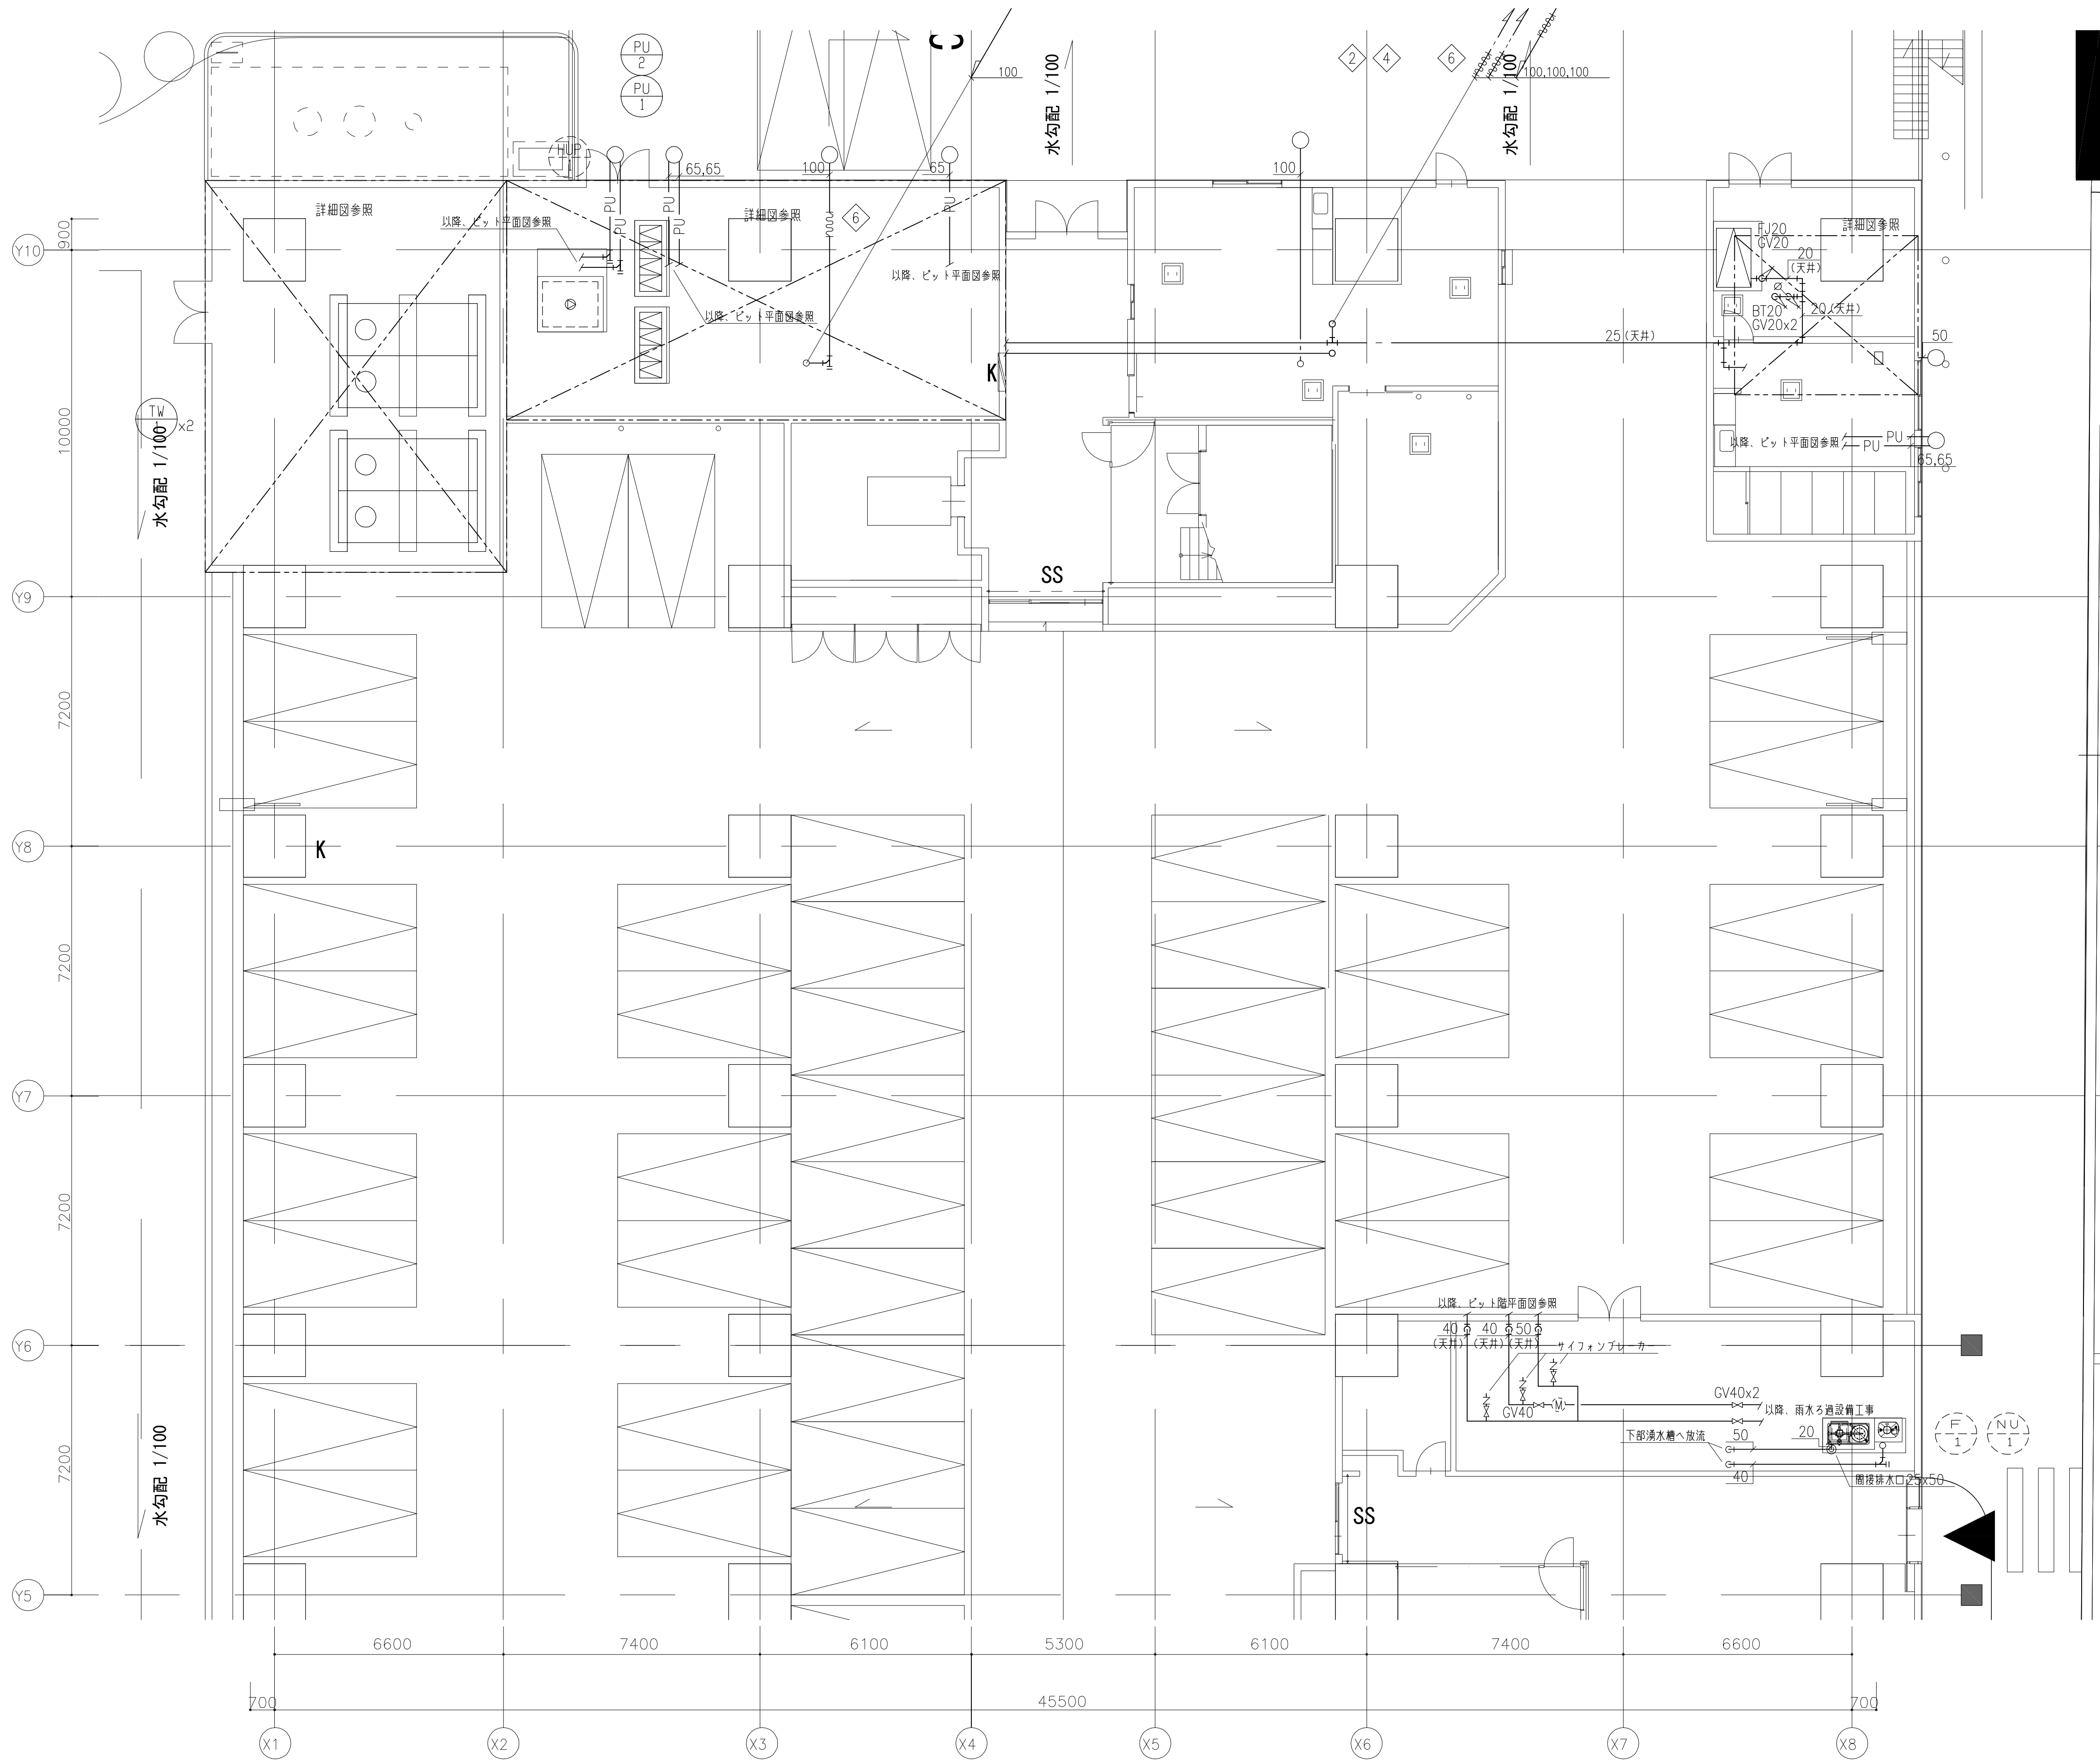



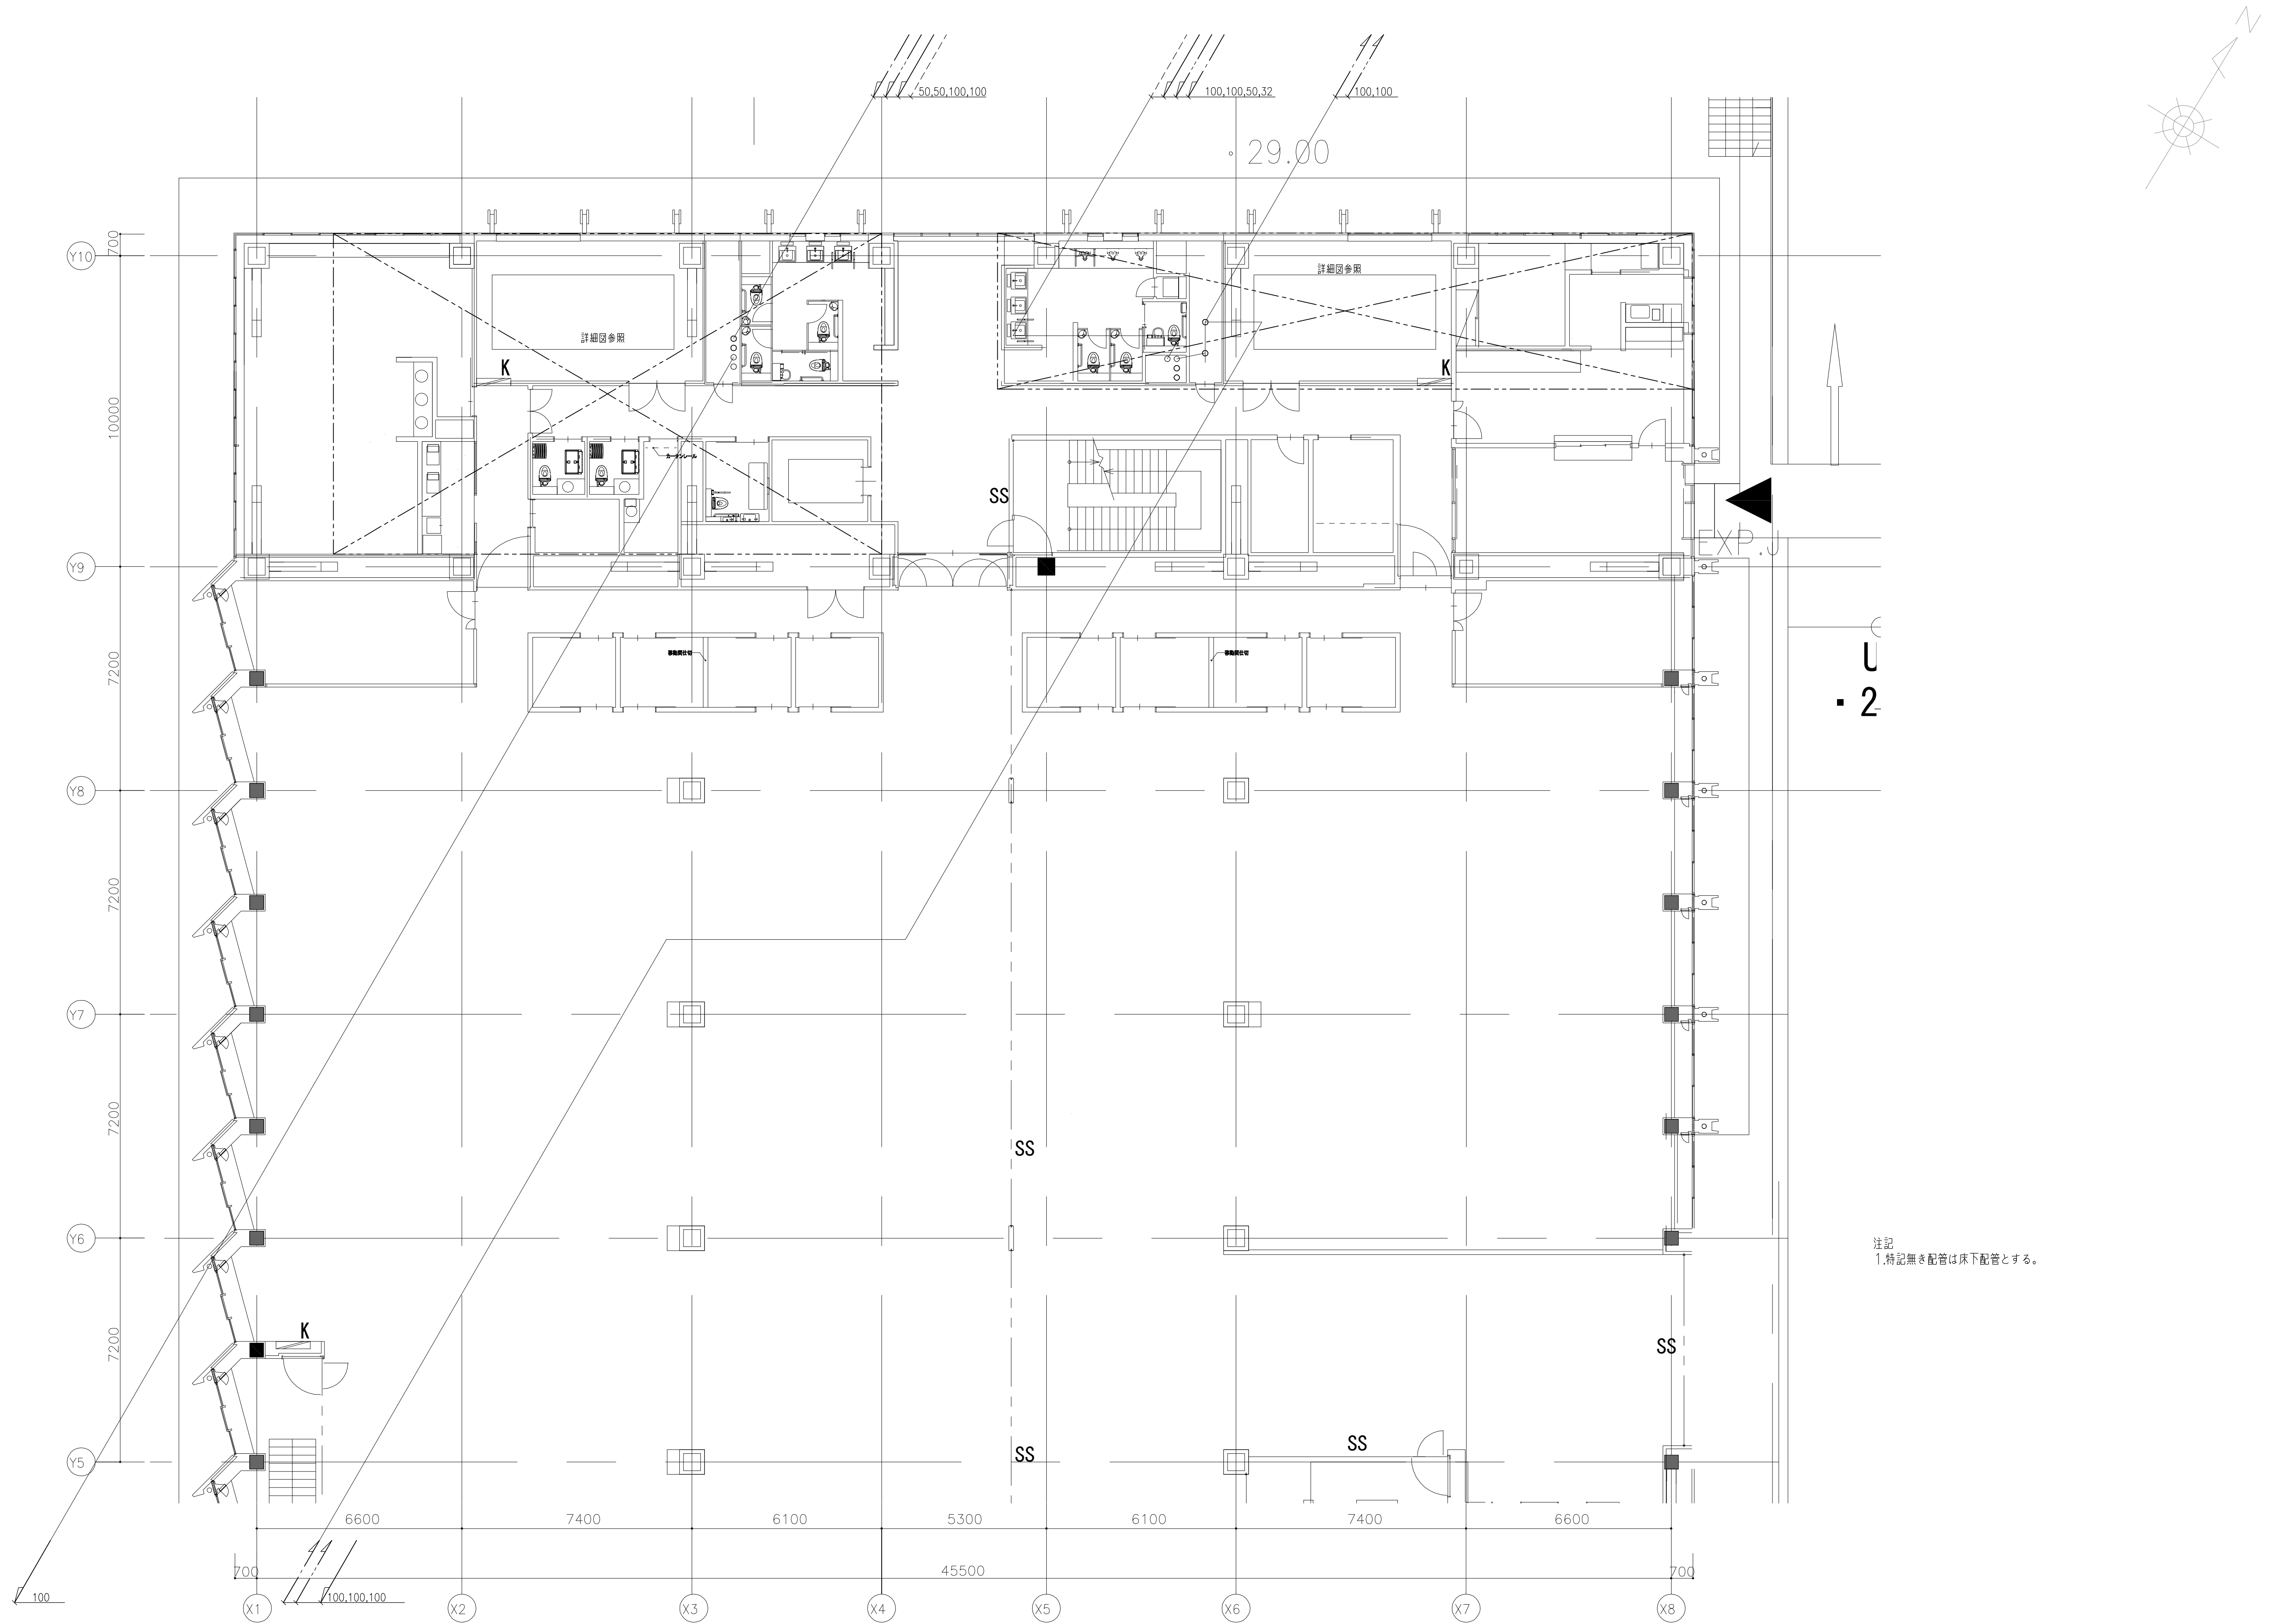



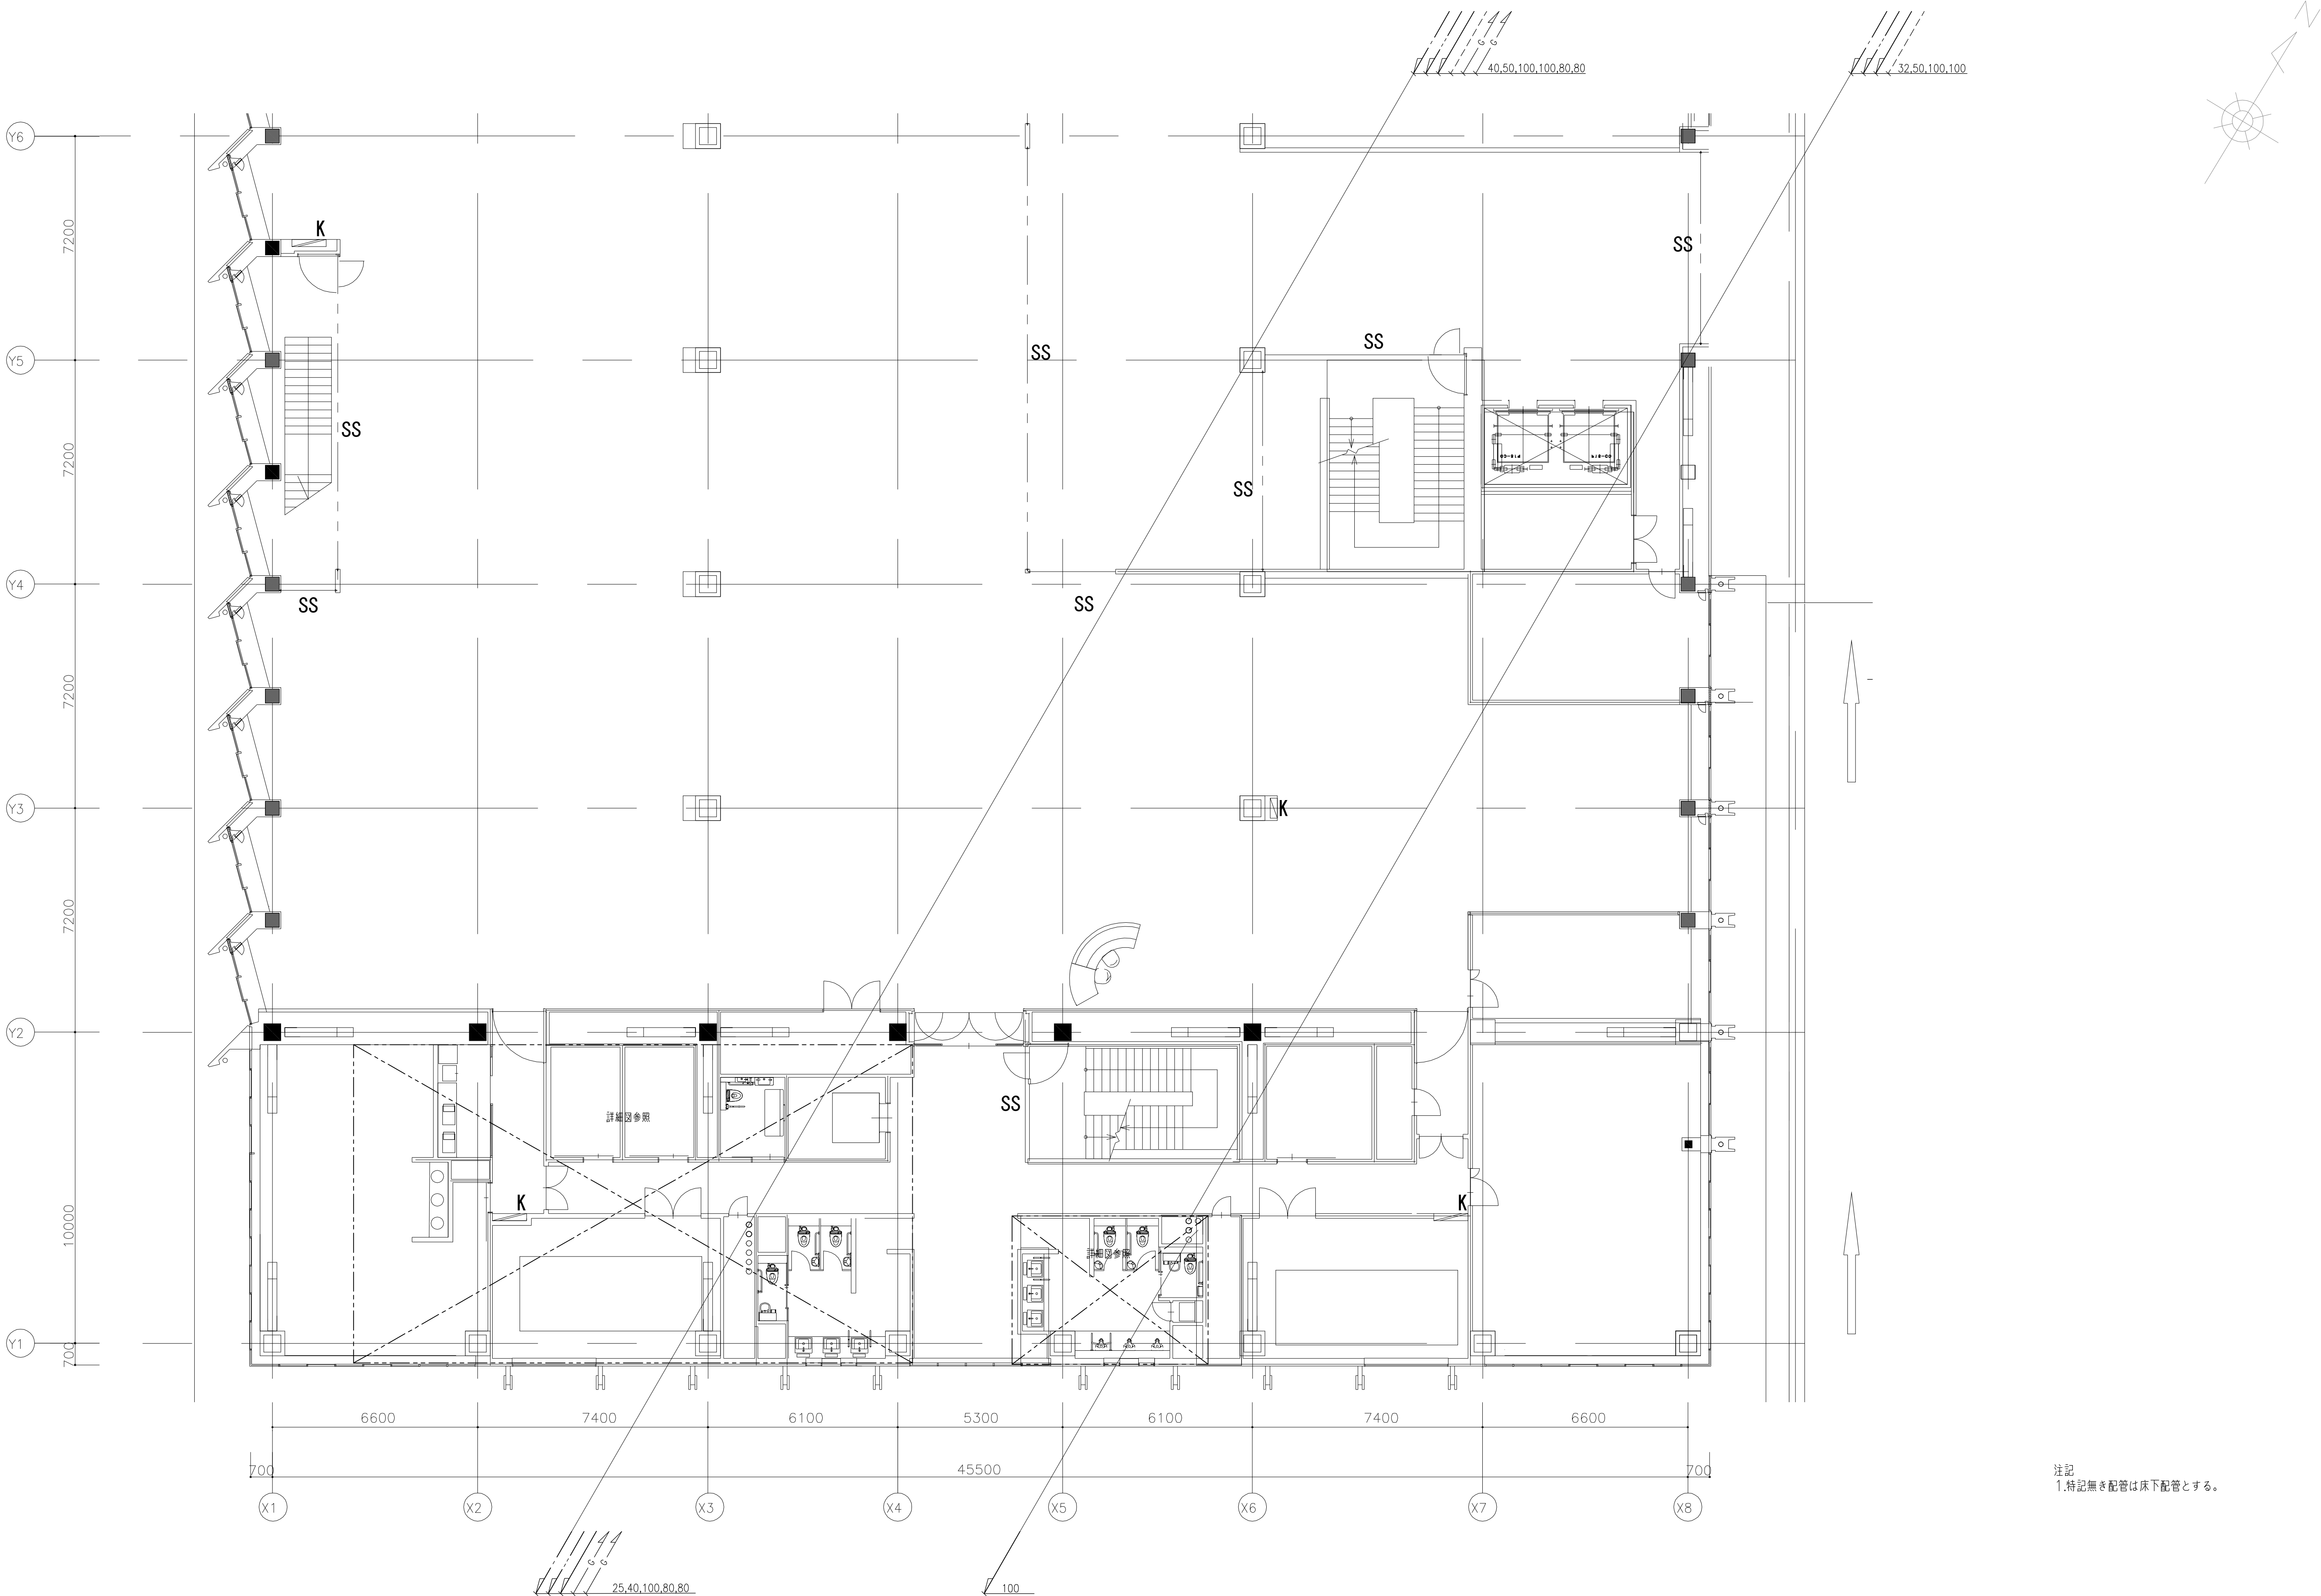


注記  
1.特記無き配管は床下配管とする。





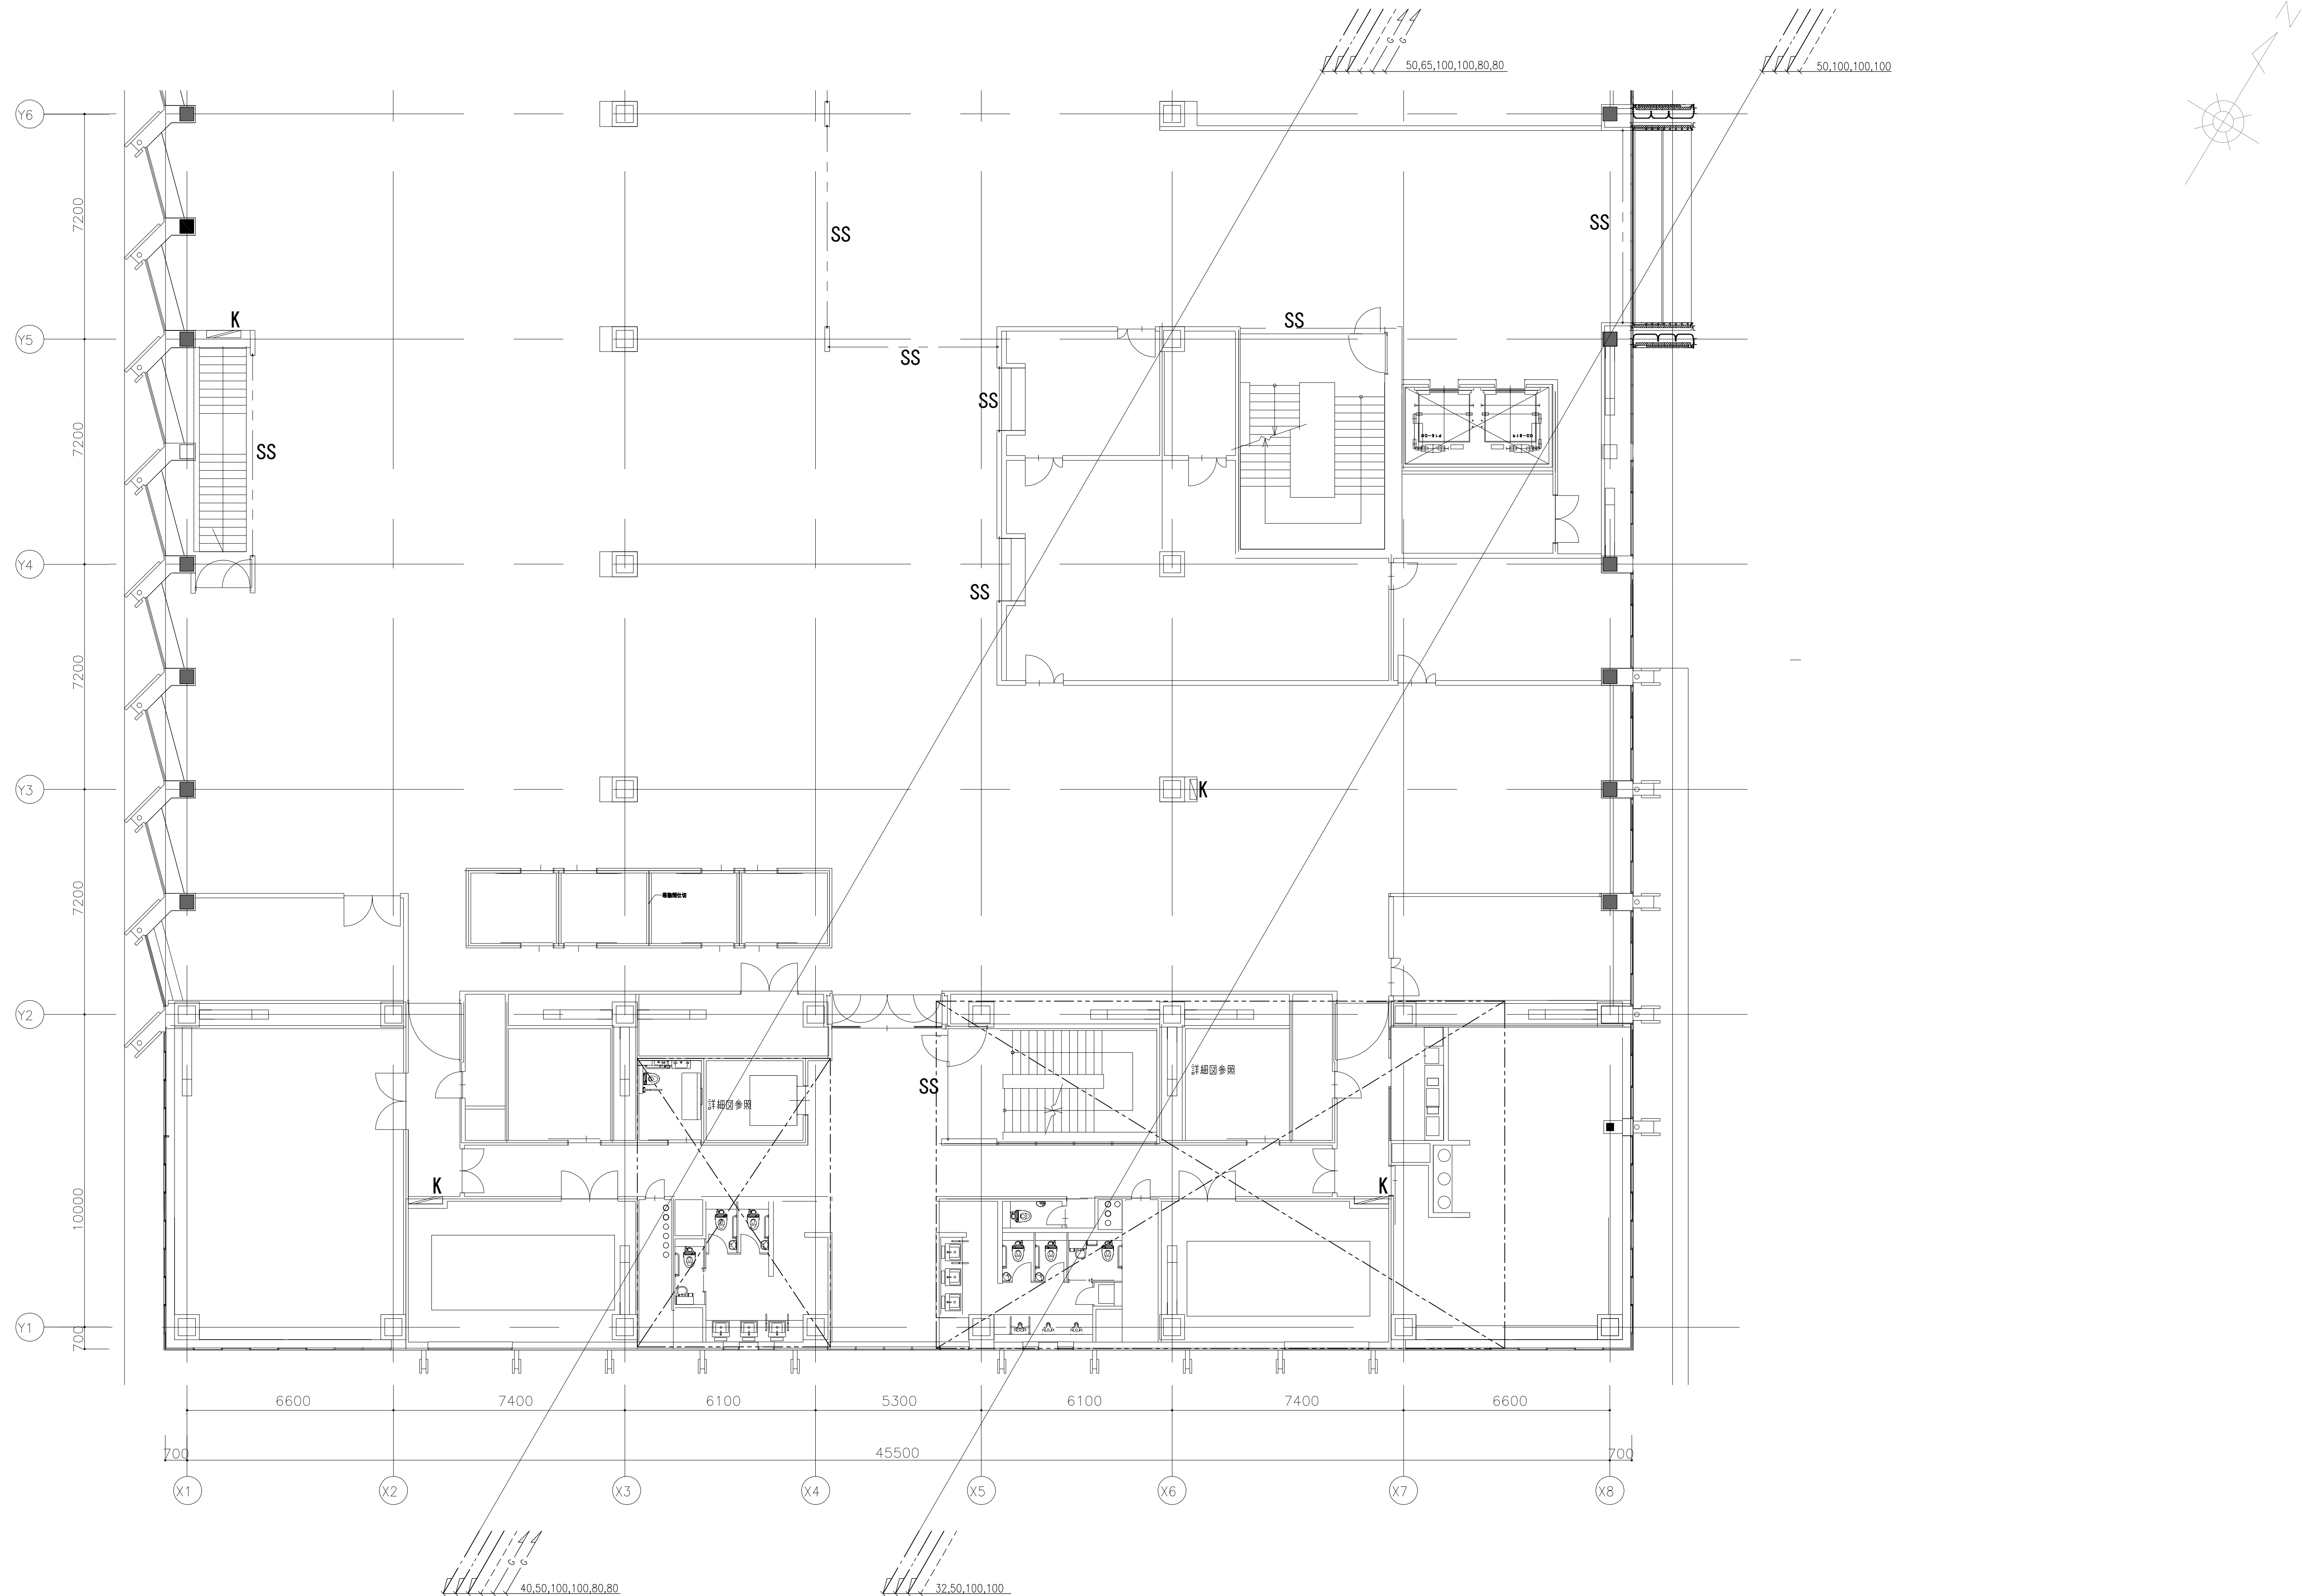

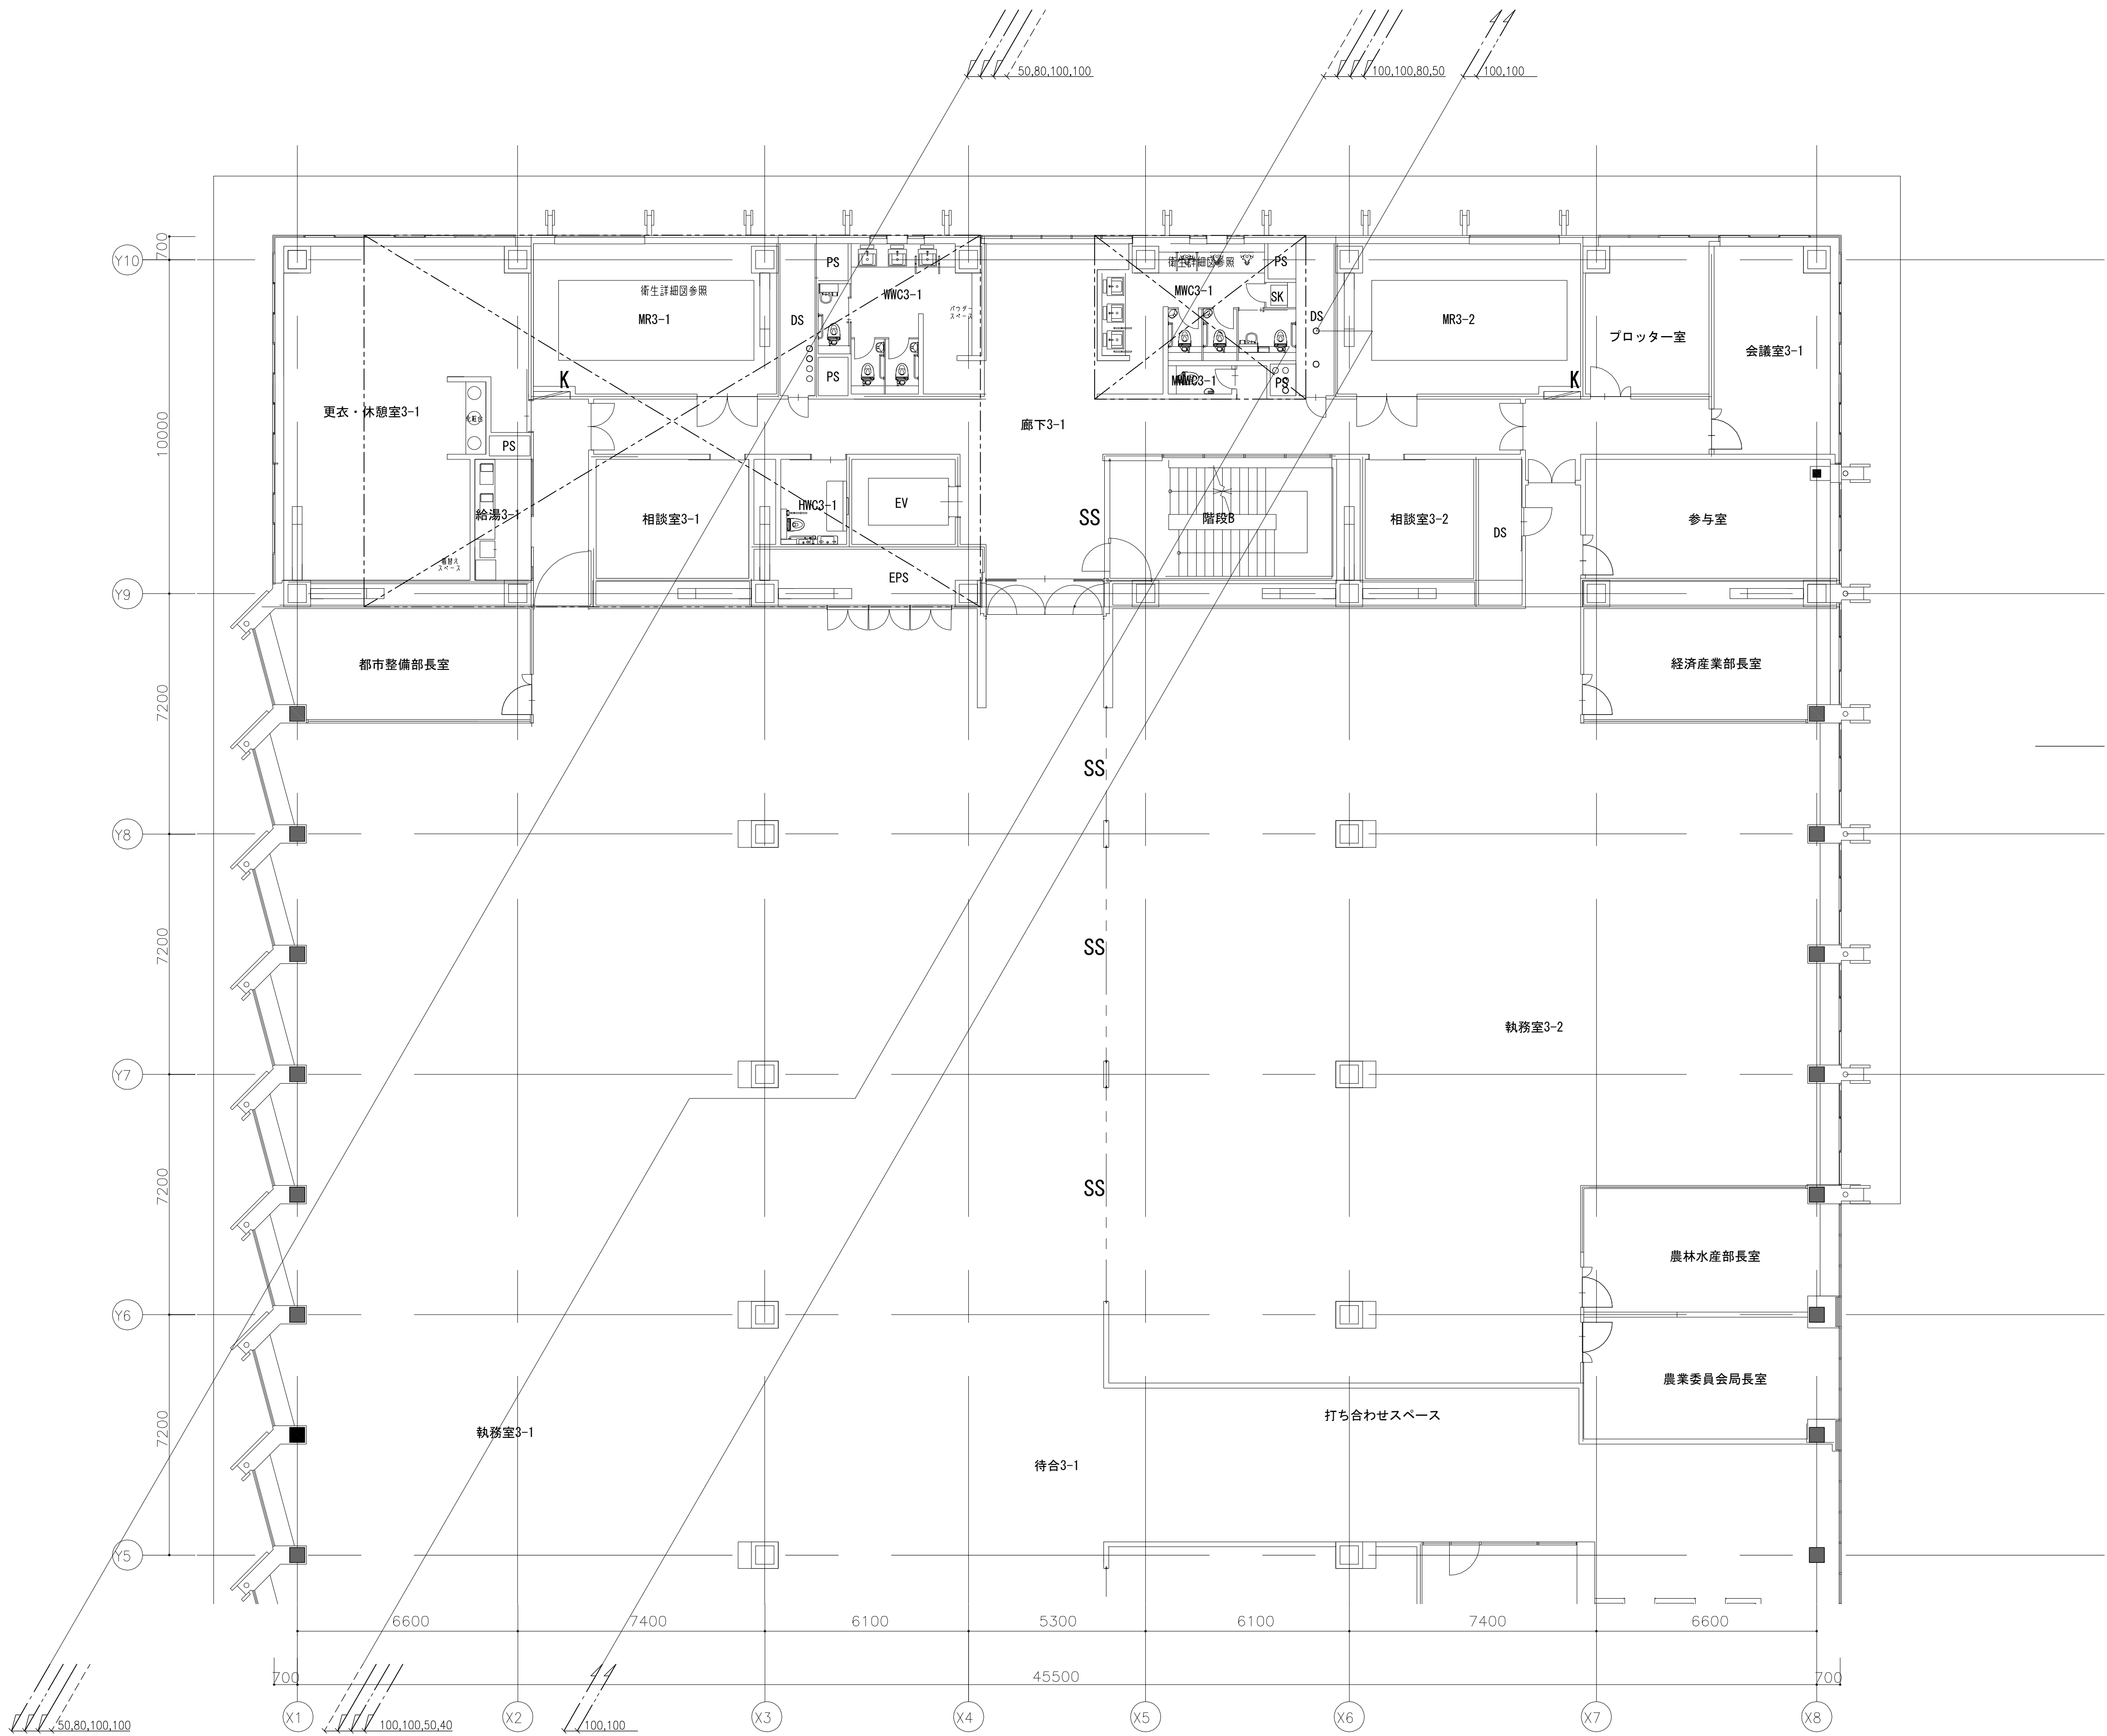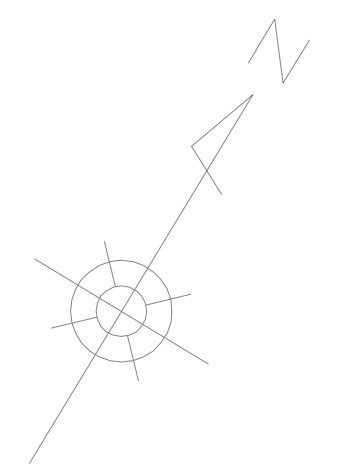

注記  
1.特記無き配管は床下配管とする。


注記  
1.特記無き配管は床下配管とする。



石本建築事務所  
ISHIMOTO architectural & engineering firm, inc.

[illegible]




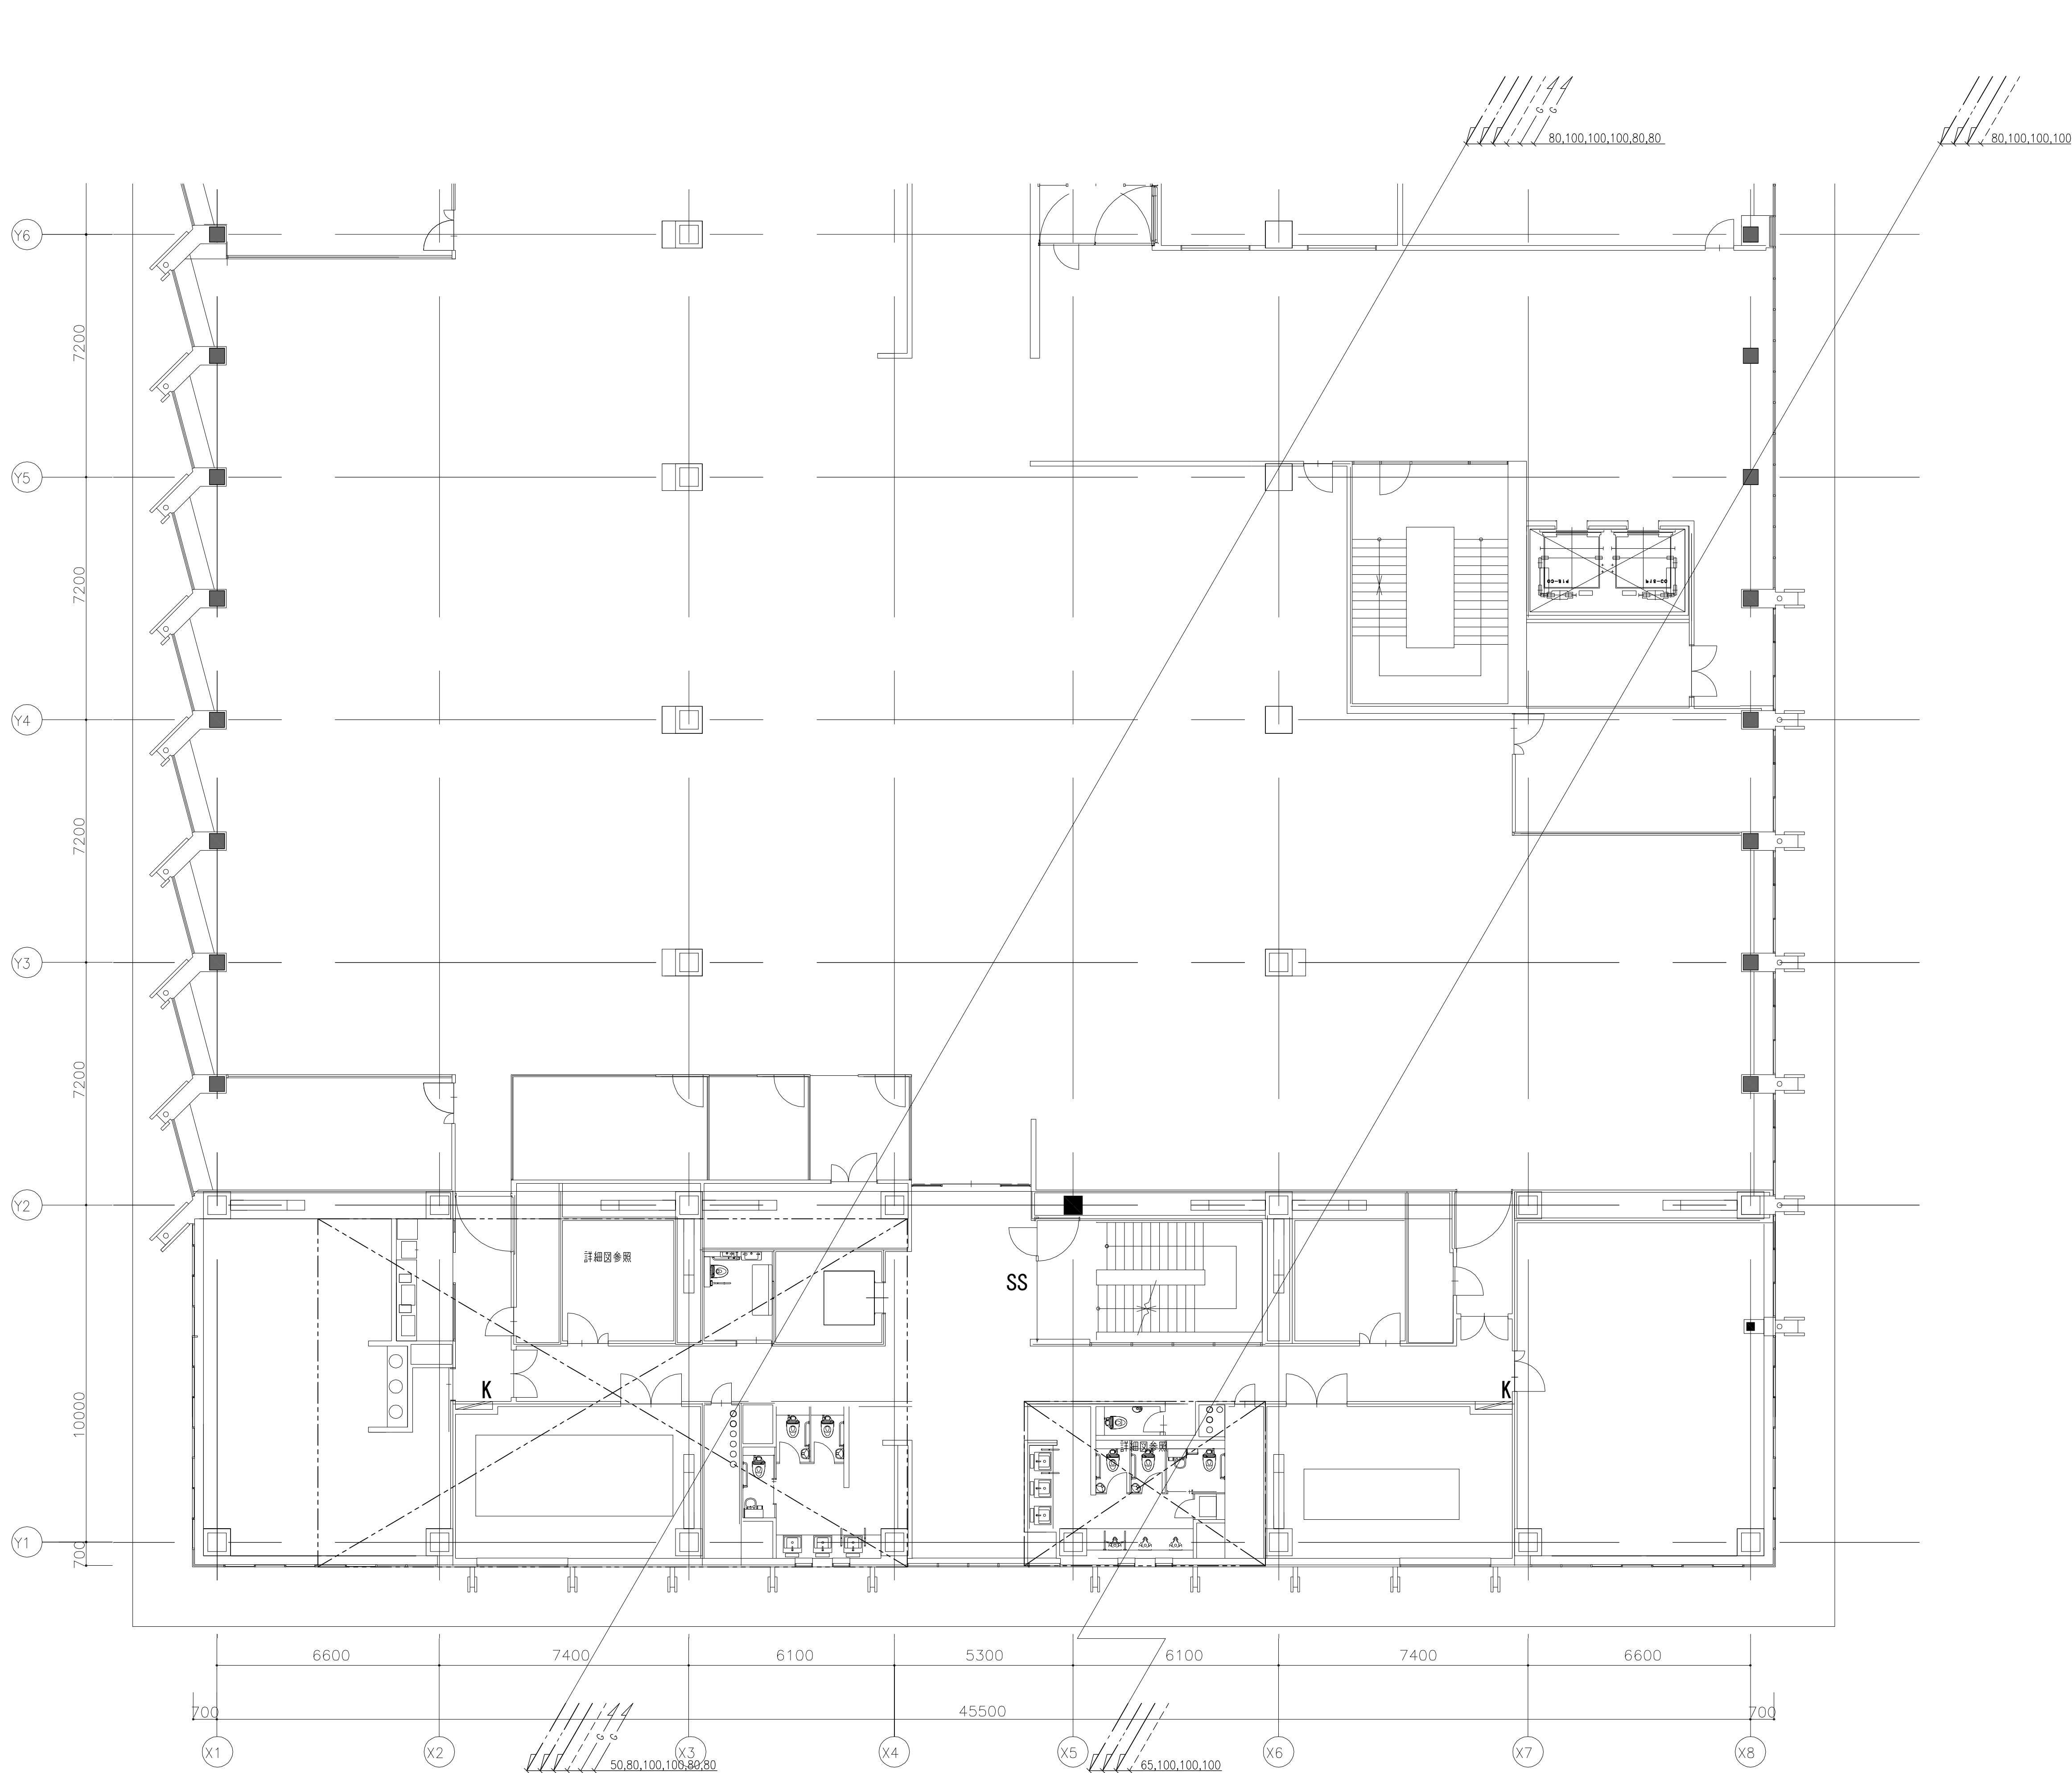


注記  
1.特記無き配管は床下配管とする。

**石本建築事務所**  
ISHIMOTO architectural & engineering firm, inc.


履歴	完成図作成 (受注者名)	完成図承諾	法定合確認欄 構造設計一級建築士 宮久保 充 証交付番号 第 8696 号	法定合確認欄 設備設計一級建築士 第 号 本図(仕様書)に記載された事項は、設備関係規定に適合することを確認した。	製作日	代表設計者 一級建築士 大臣登録第263367号 山本 健一	設計者 一級建築士 大臣登録第339306号 関根 能文 担当 山崎 竜士 兵衛 祥	山口市 総務部 本庁舎整備推進室	室長	設計	設計	業務名称 山口市新本庁舎新事務機械設備工事 107513-04	図面番号 MP-120	管理建築士 一級建築士 大臣登録第280701号 西 重隆
ver.20190401	日付 監理技術者 担当者	日付 監理者 担当者	構造設計一級建築士 関根 能文 証交付番号 第 号	設備設計一級建築士 関根 能文 証交付番号 第 4902 号	ファイル名	日付						図面名称 給排水衛生設備 5階配管平面図(1) 縮尺 A1: S=1/100 A3: S=1/200		

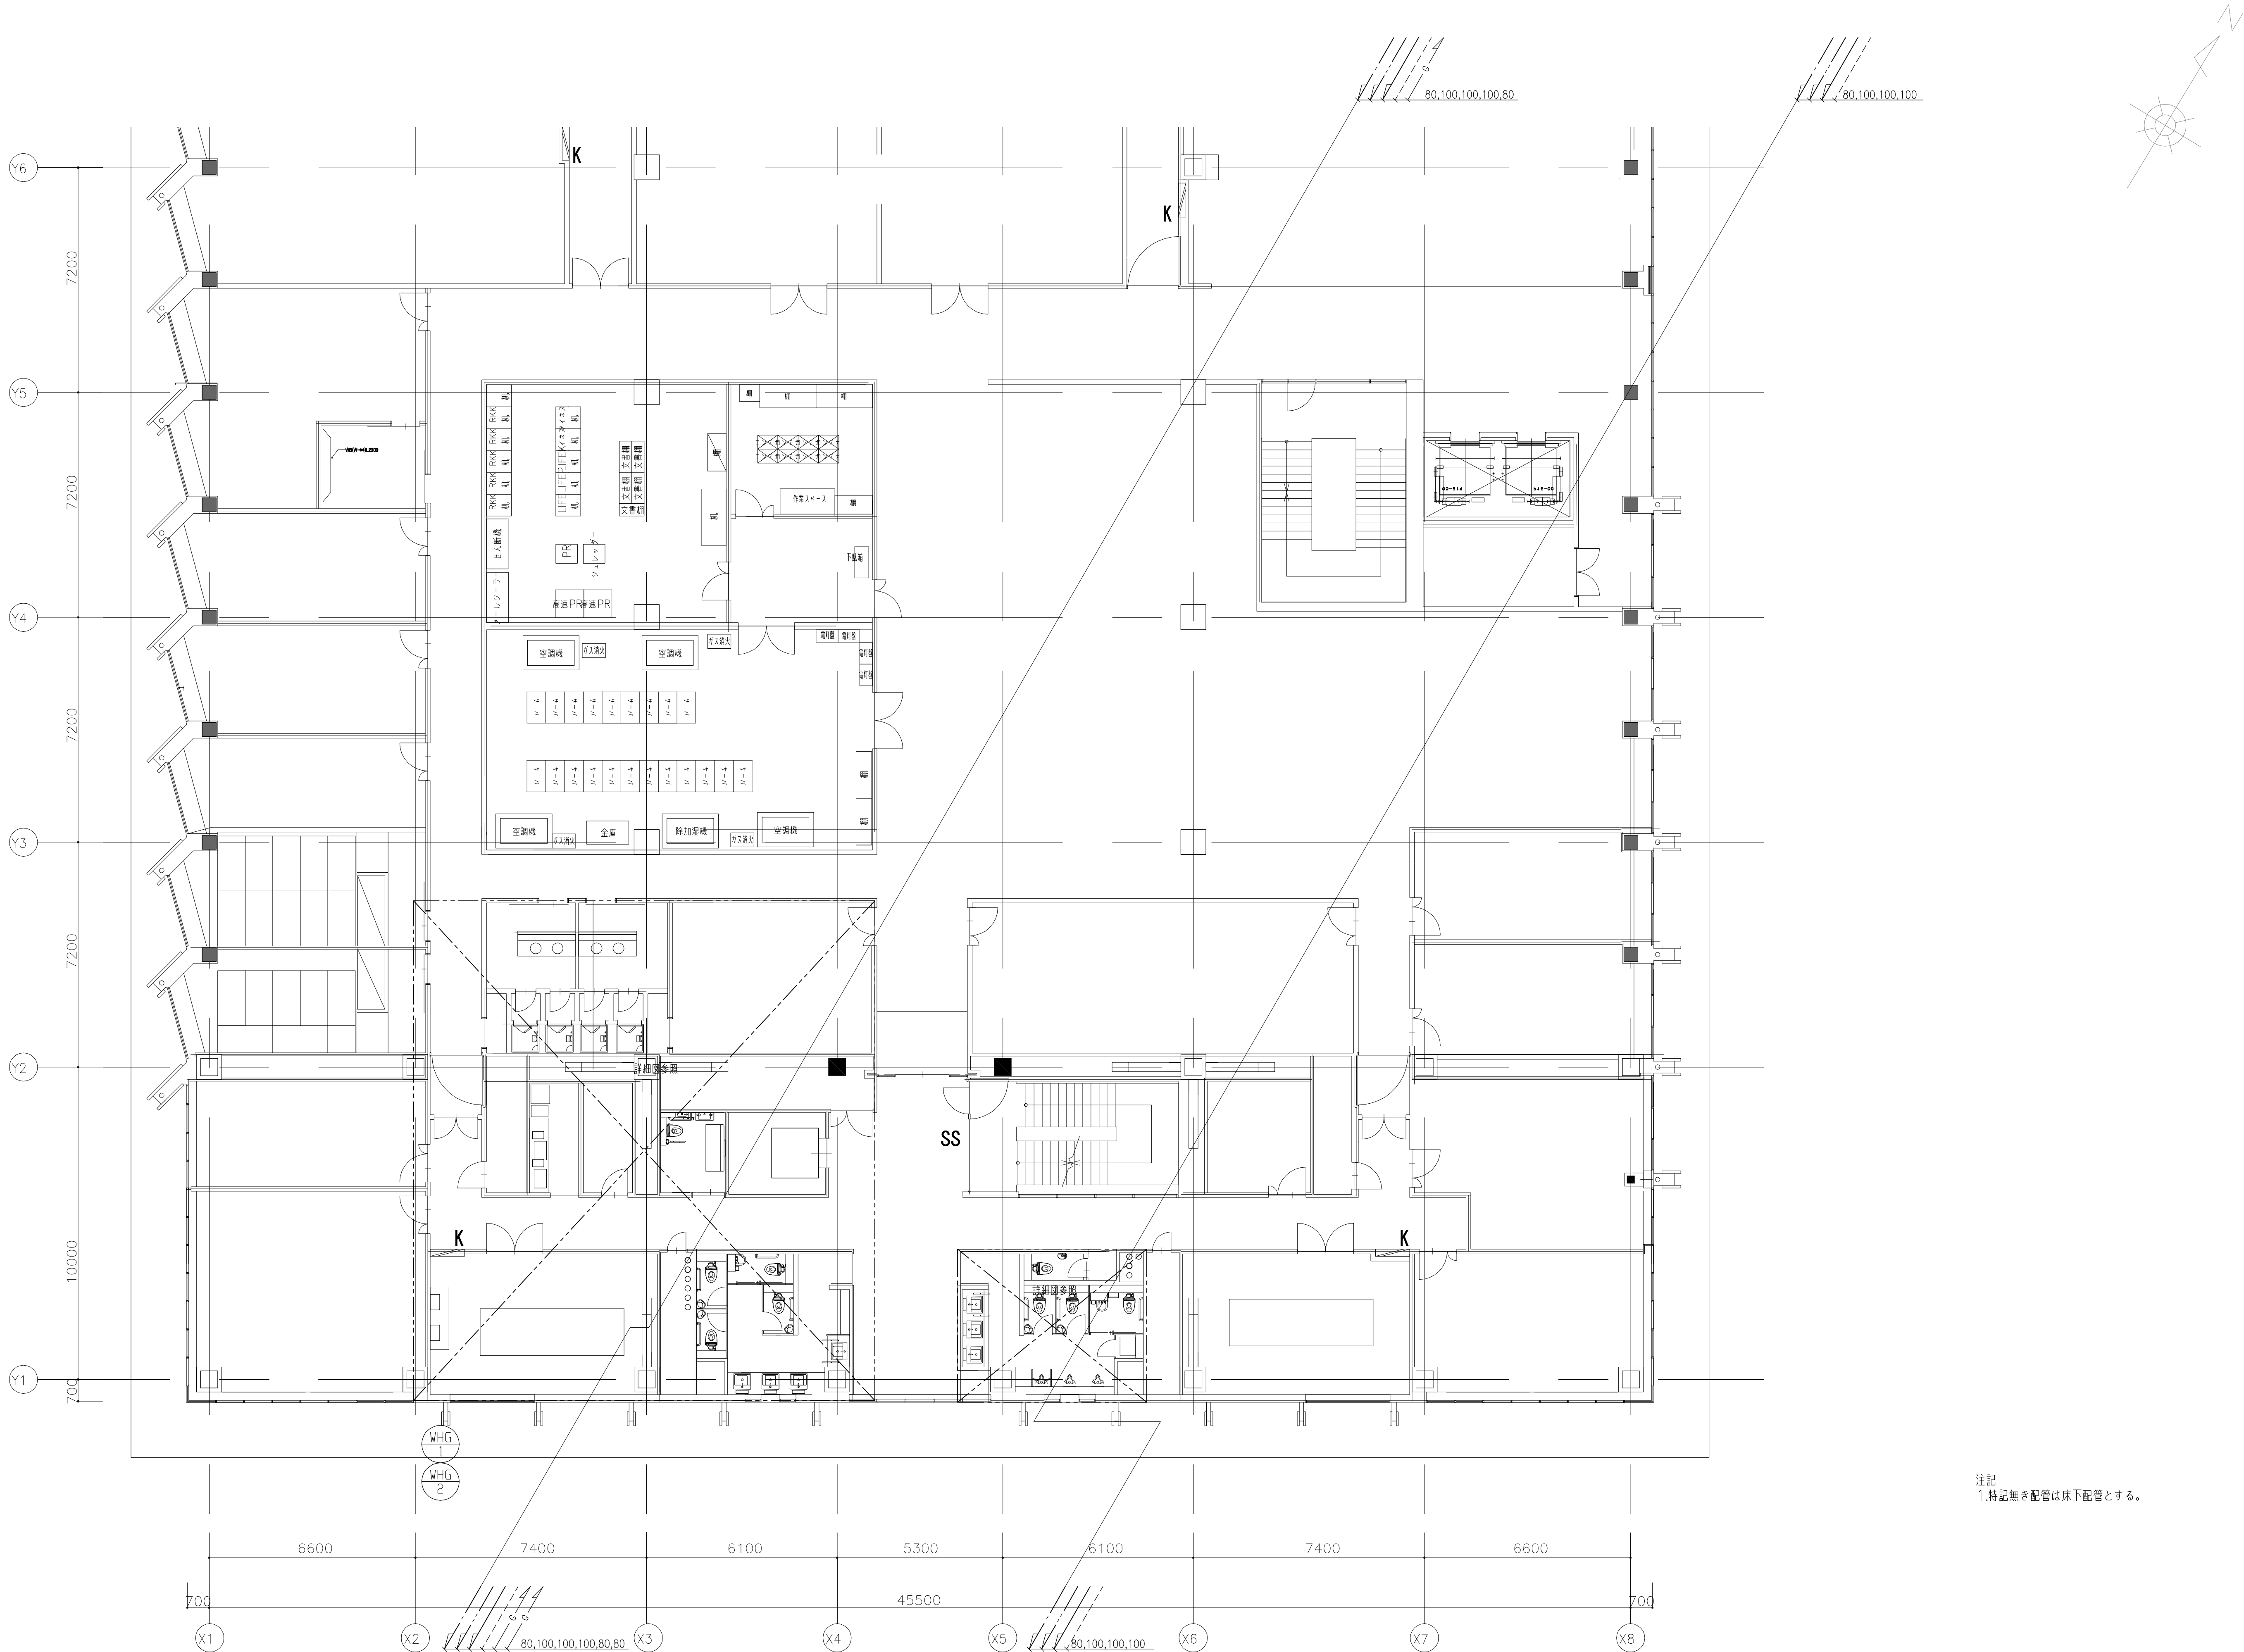


西 重隆

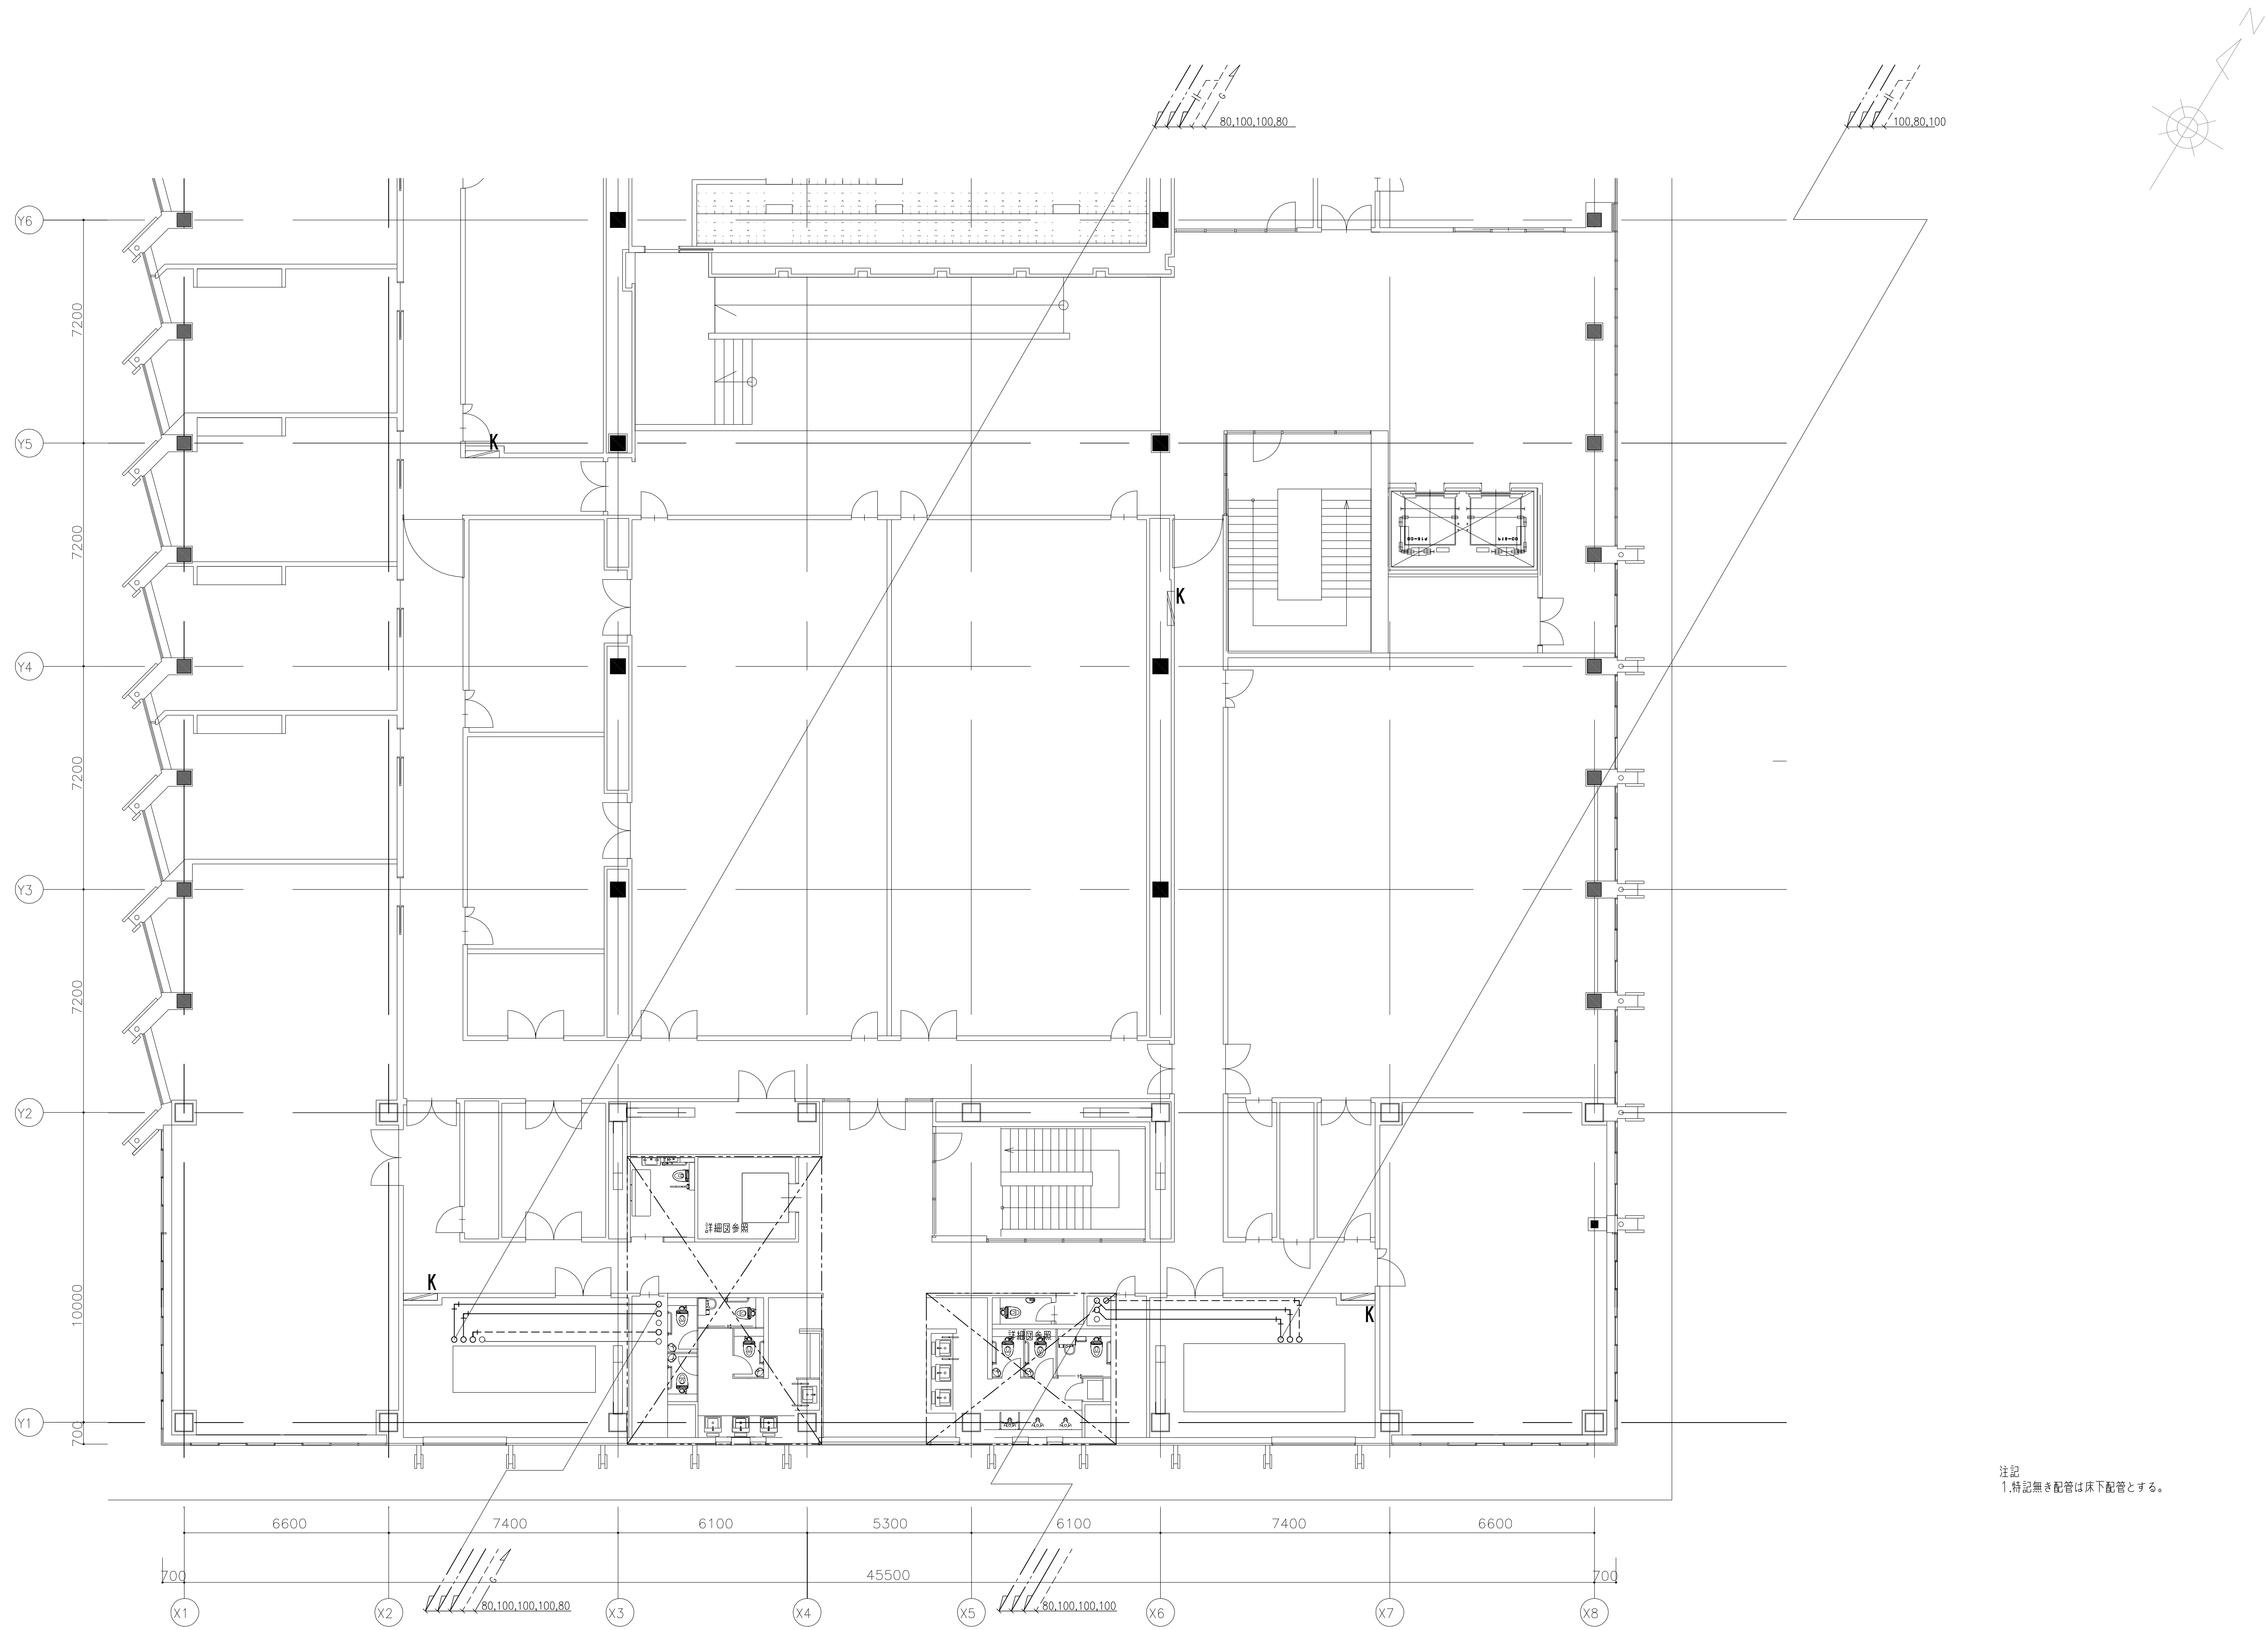





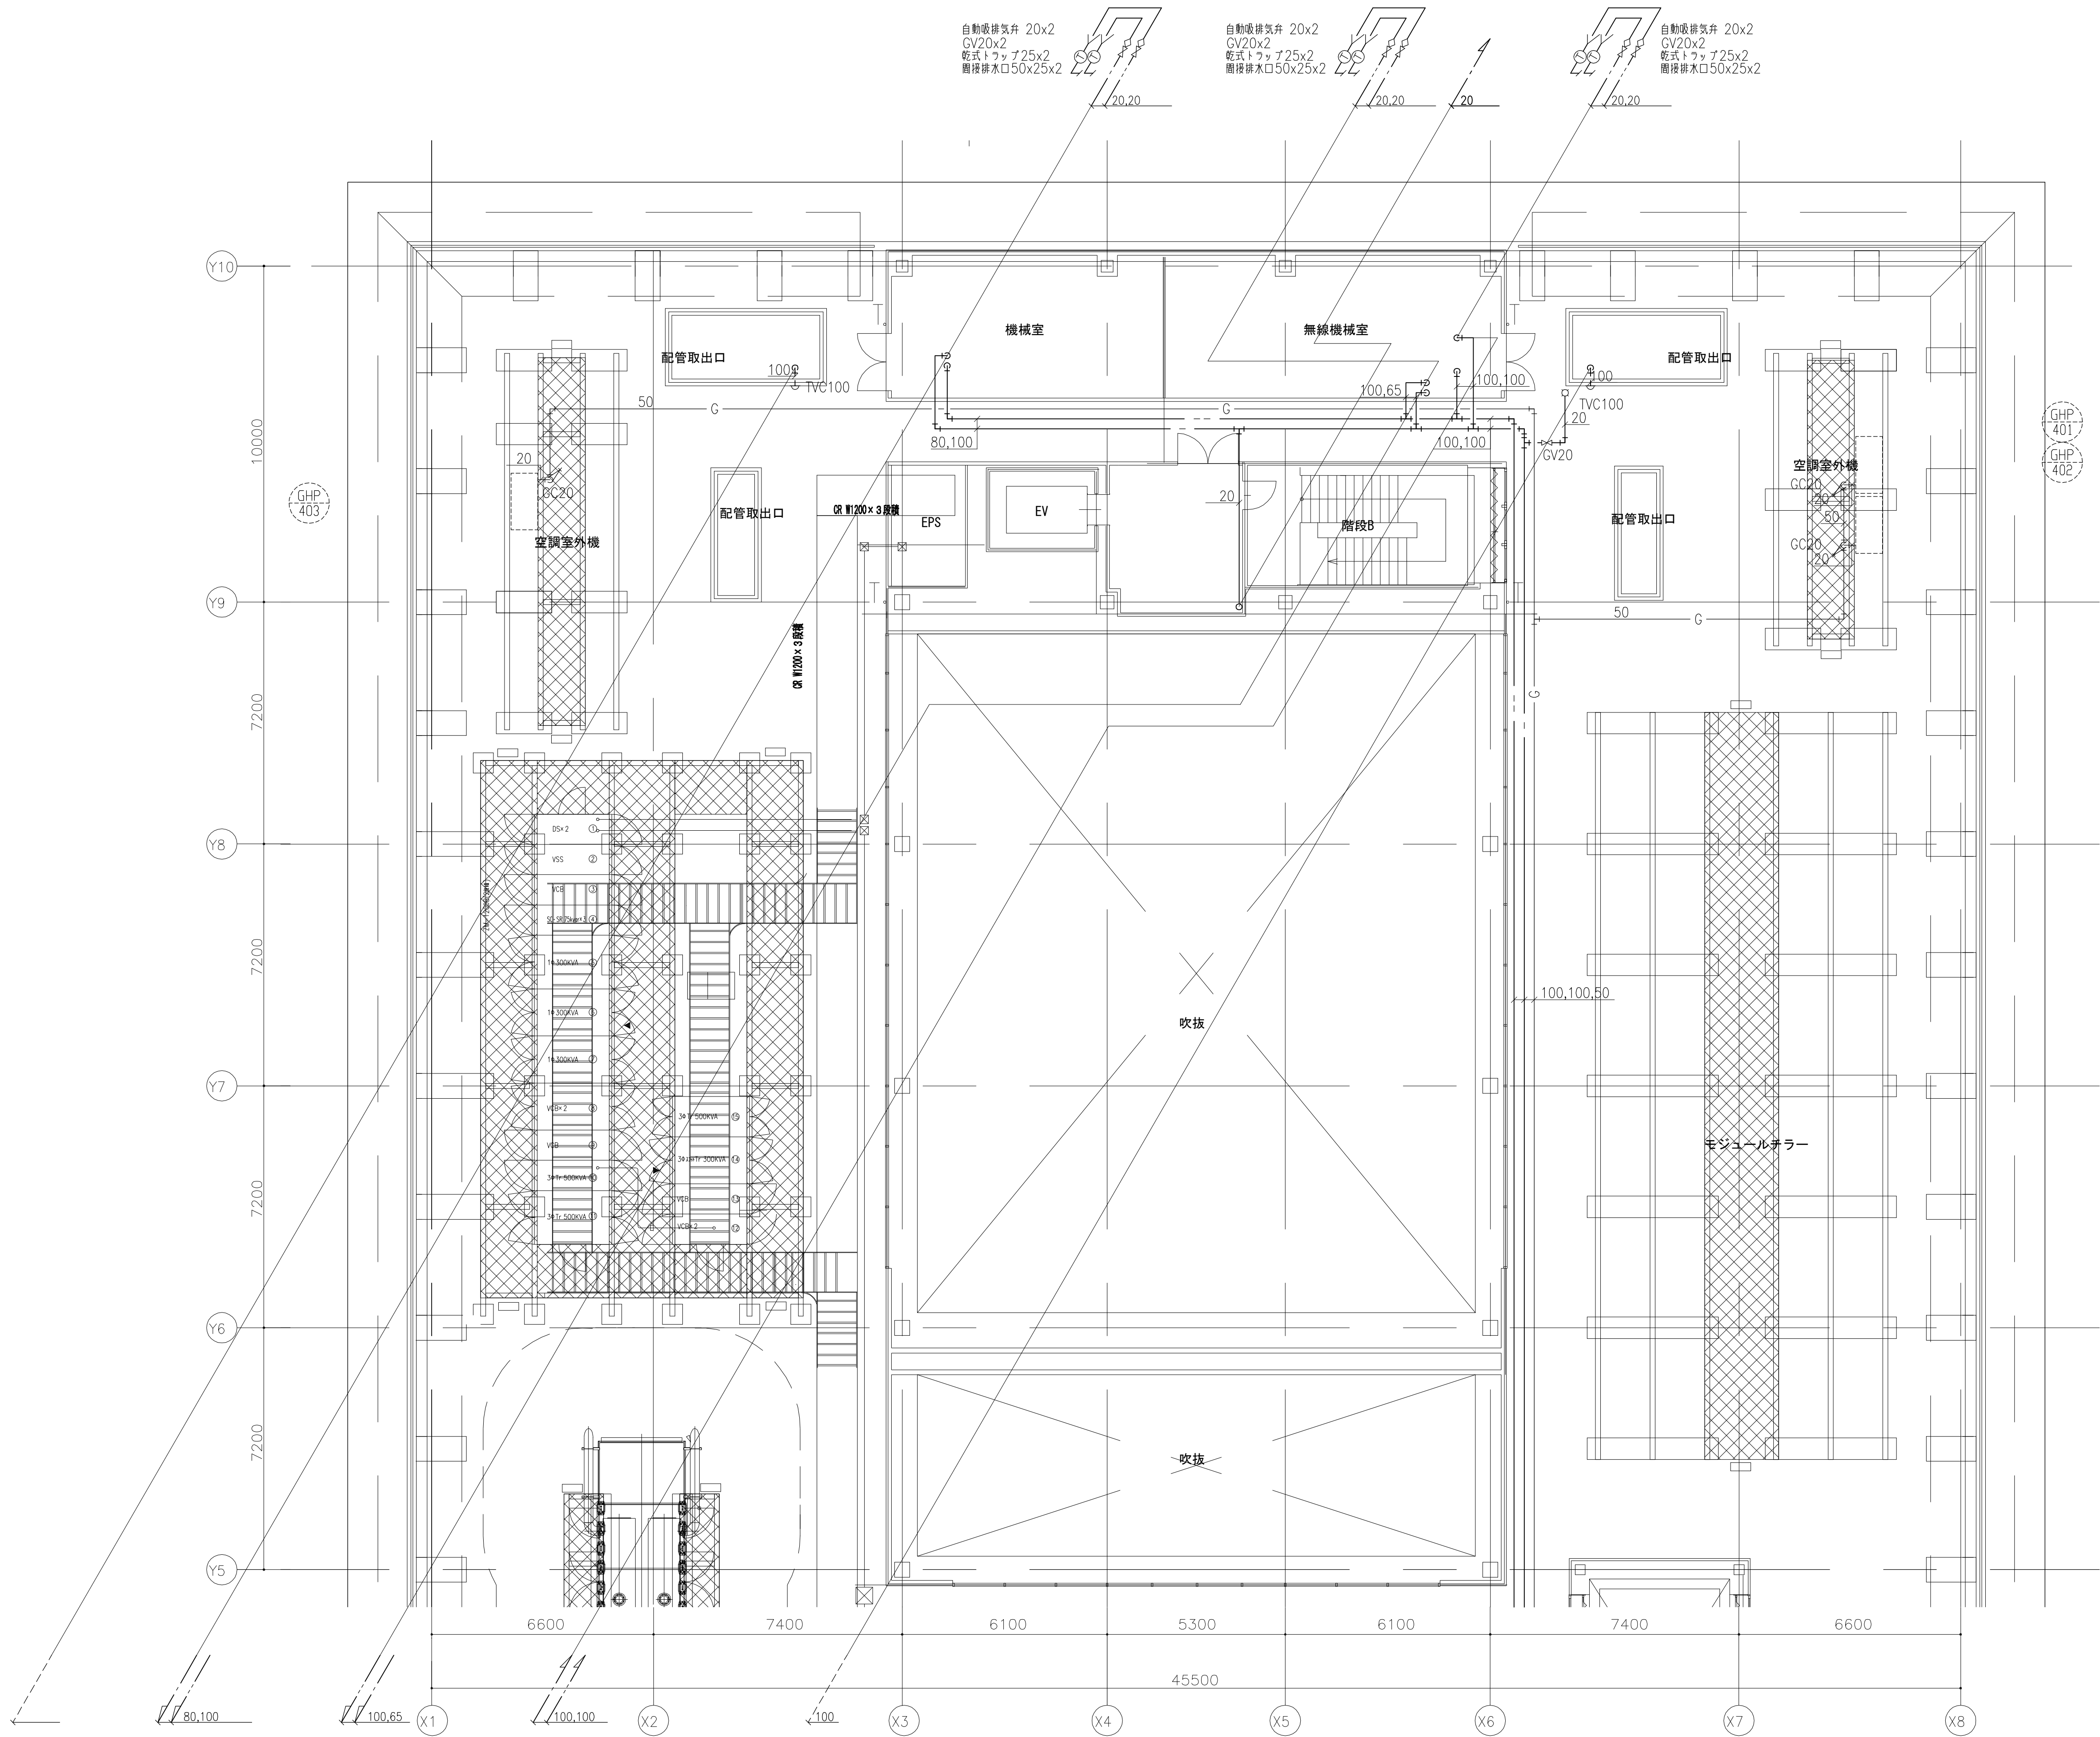

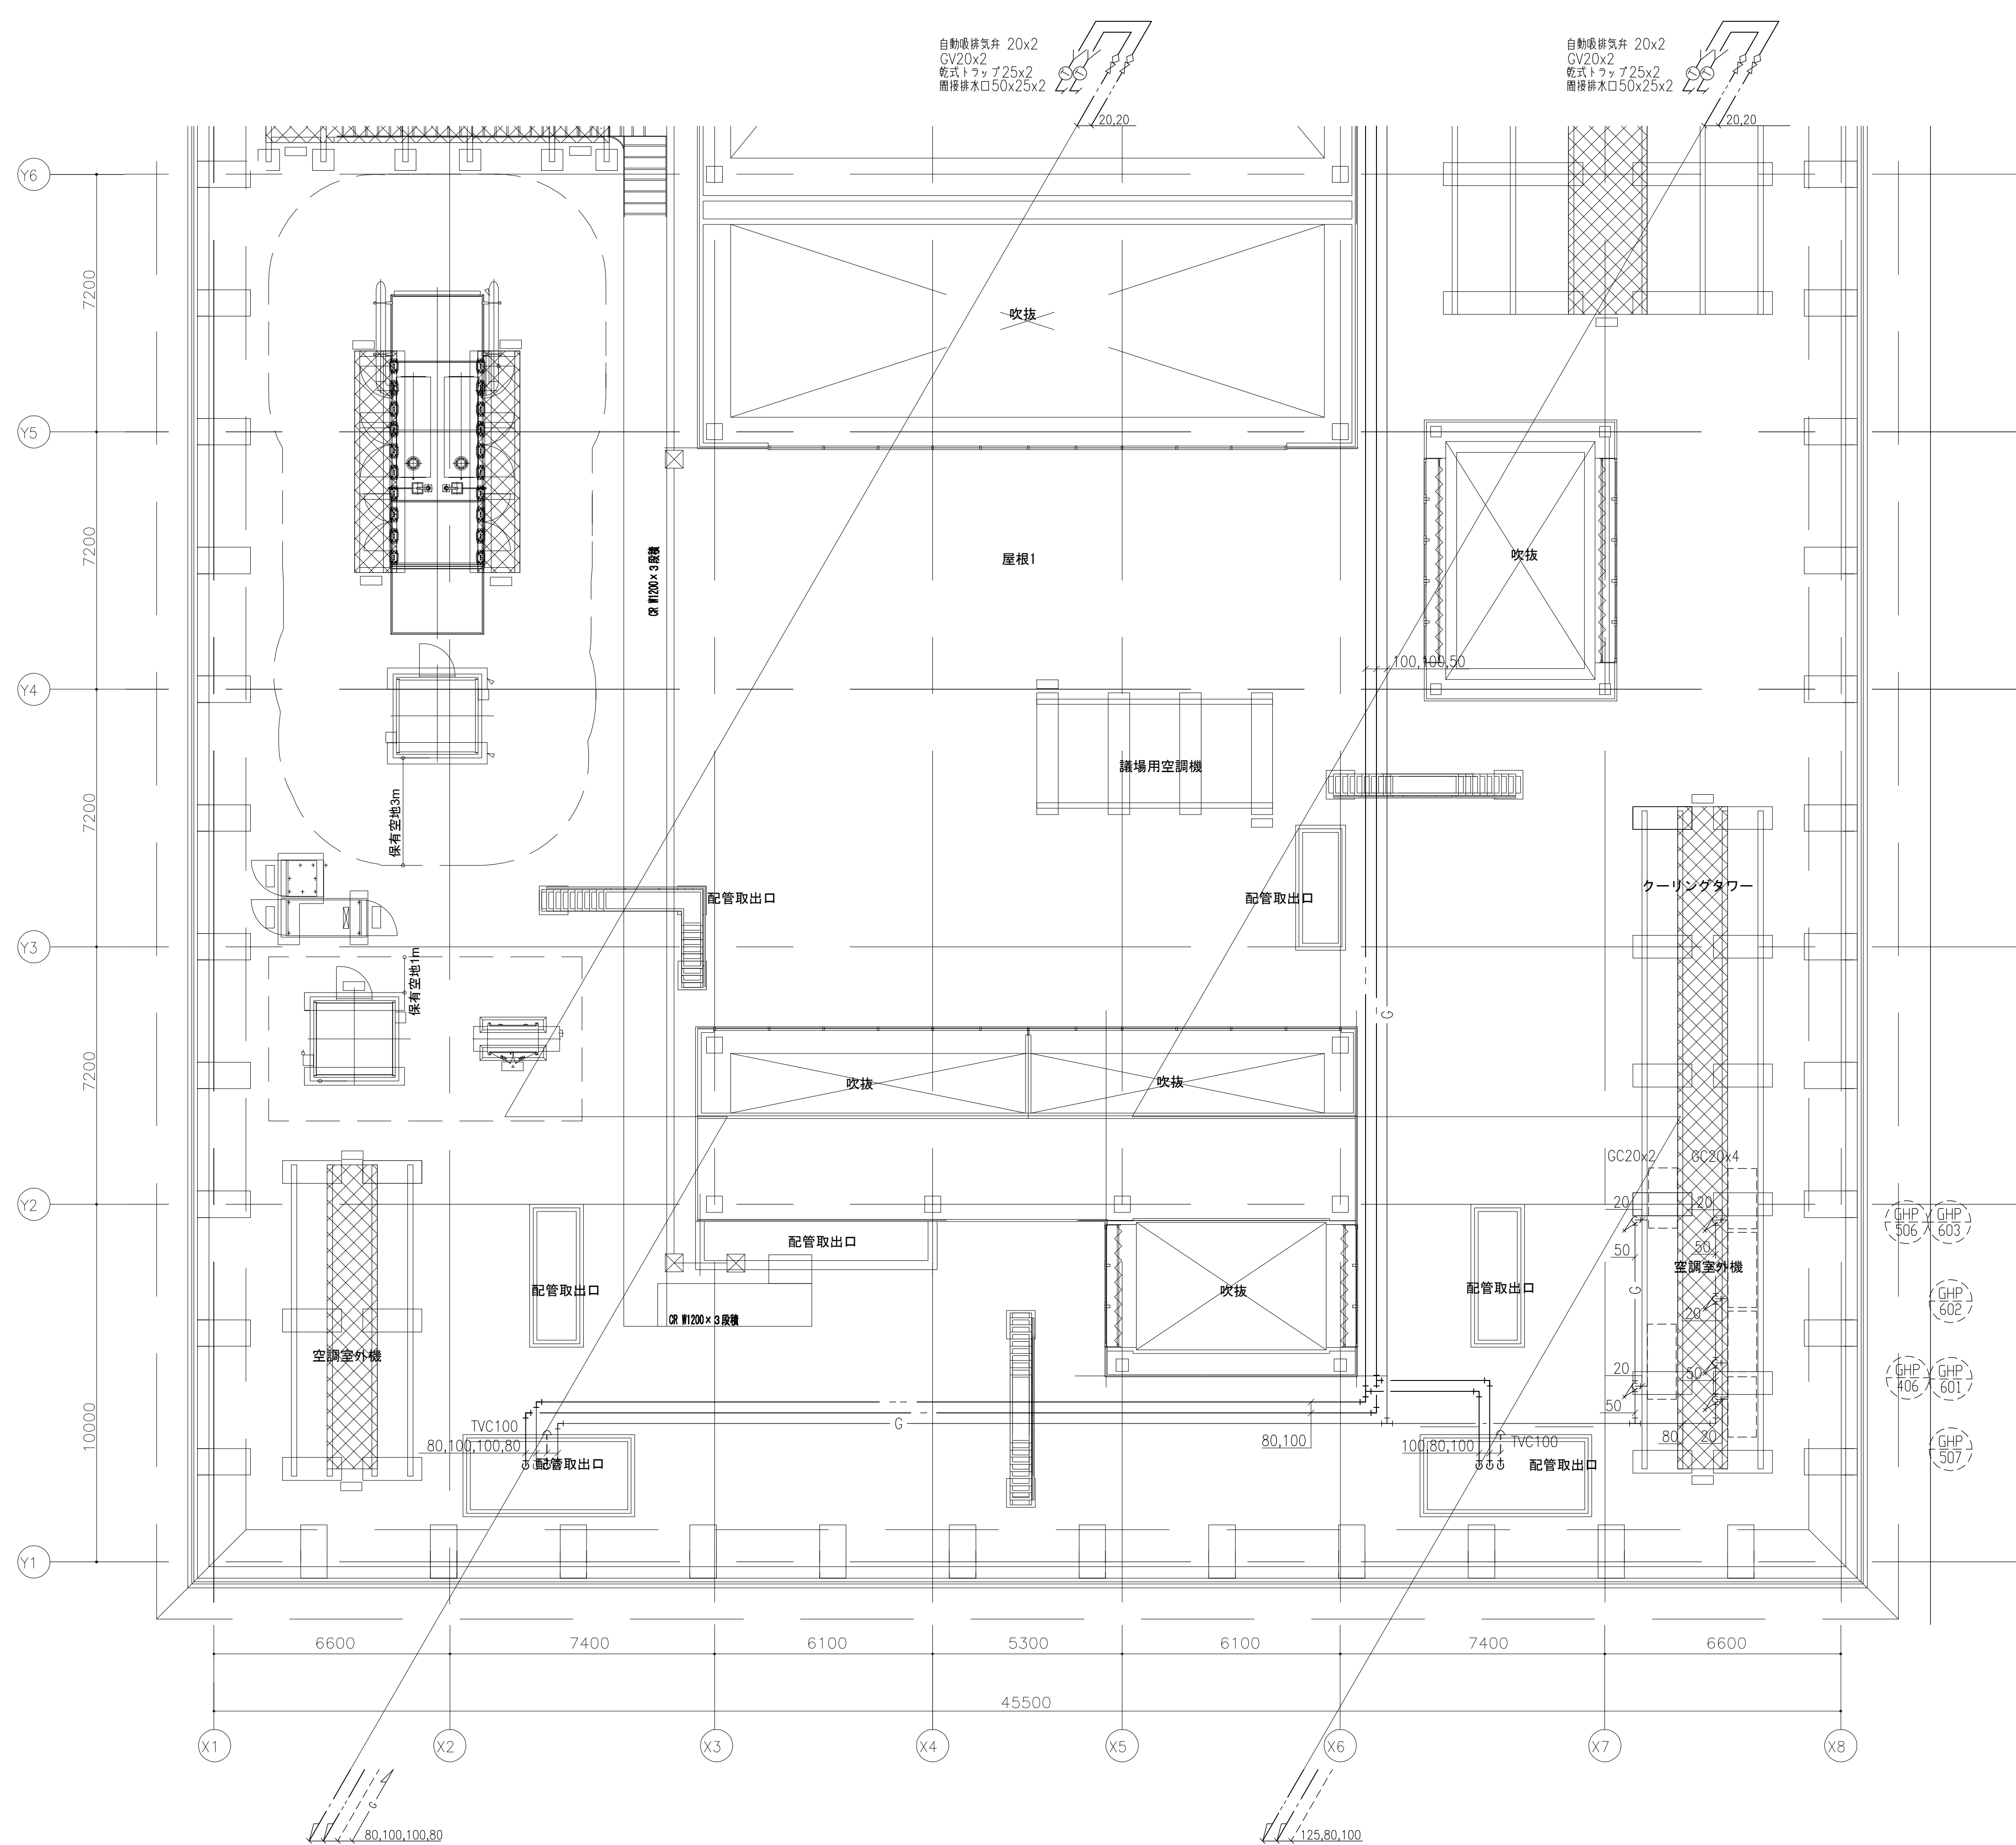



FT-1				x1組
種 別	弁 類	寸 法	個 数	
給水	GV	20	2	
	FJ	20	1	
	BT	20	1	
排水	GV	50	1	
	簡接排水口	100x50	1	

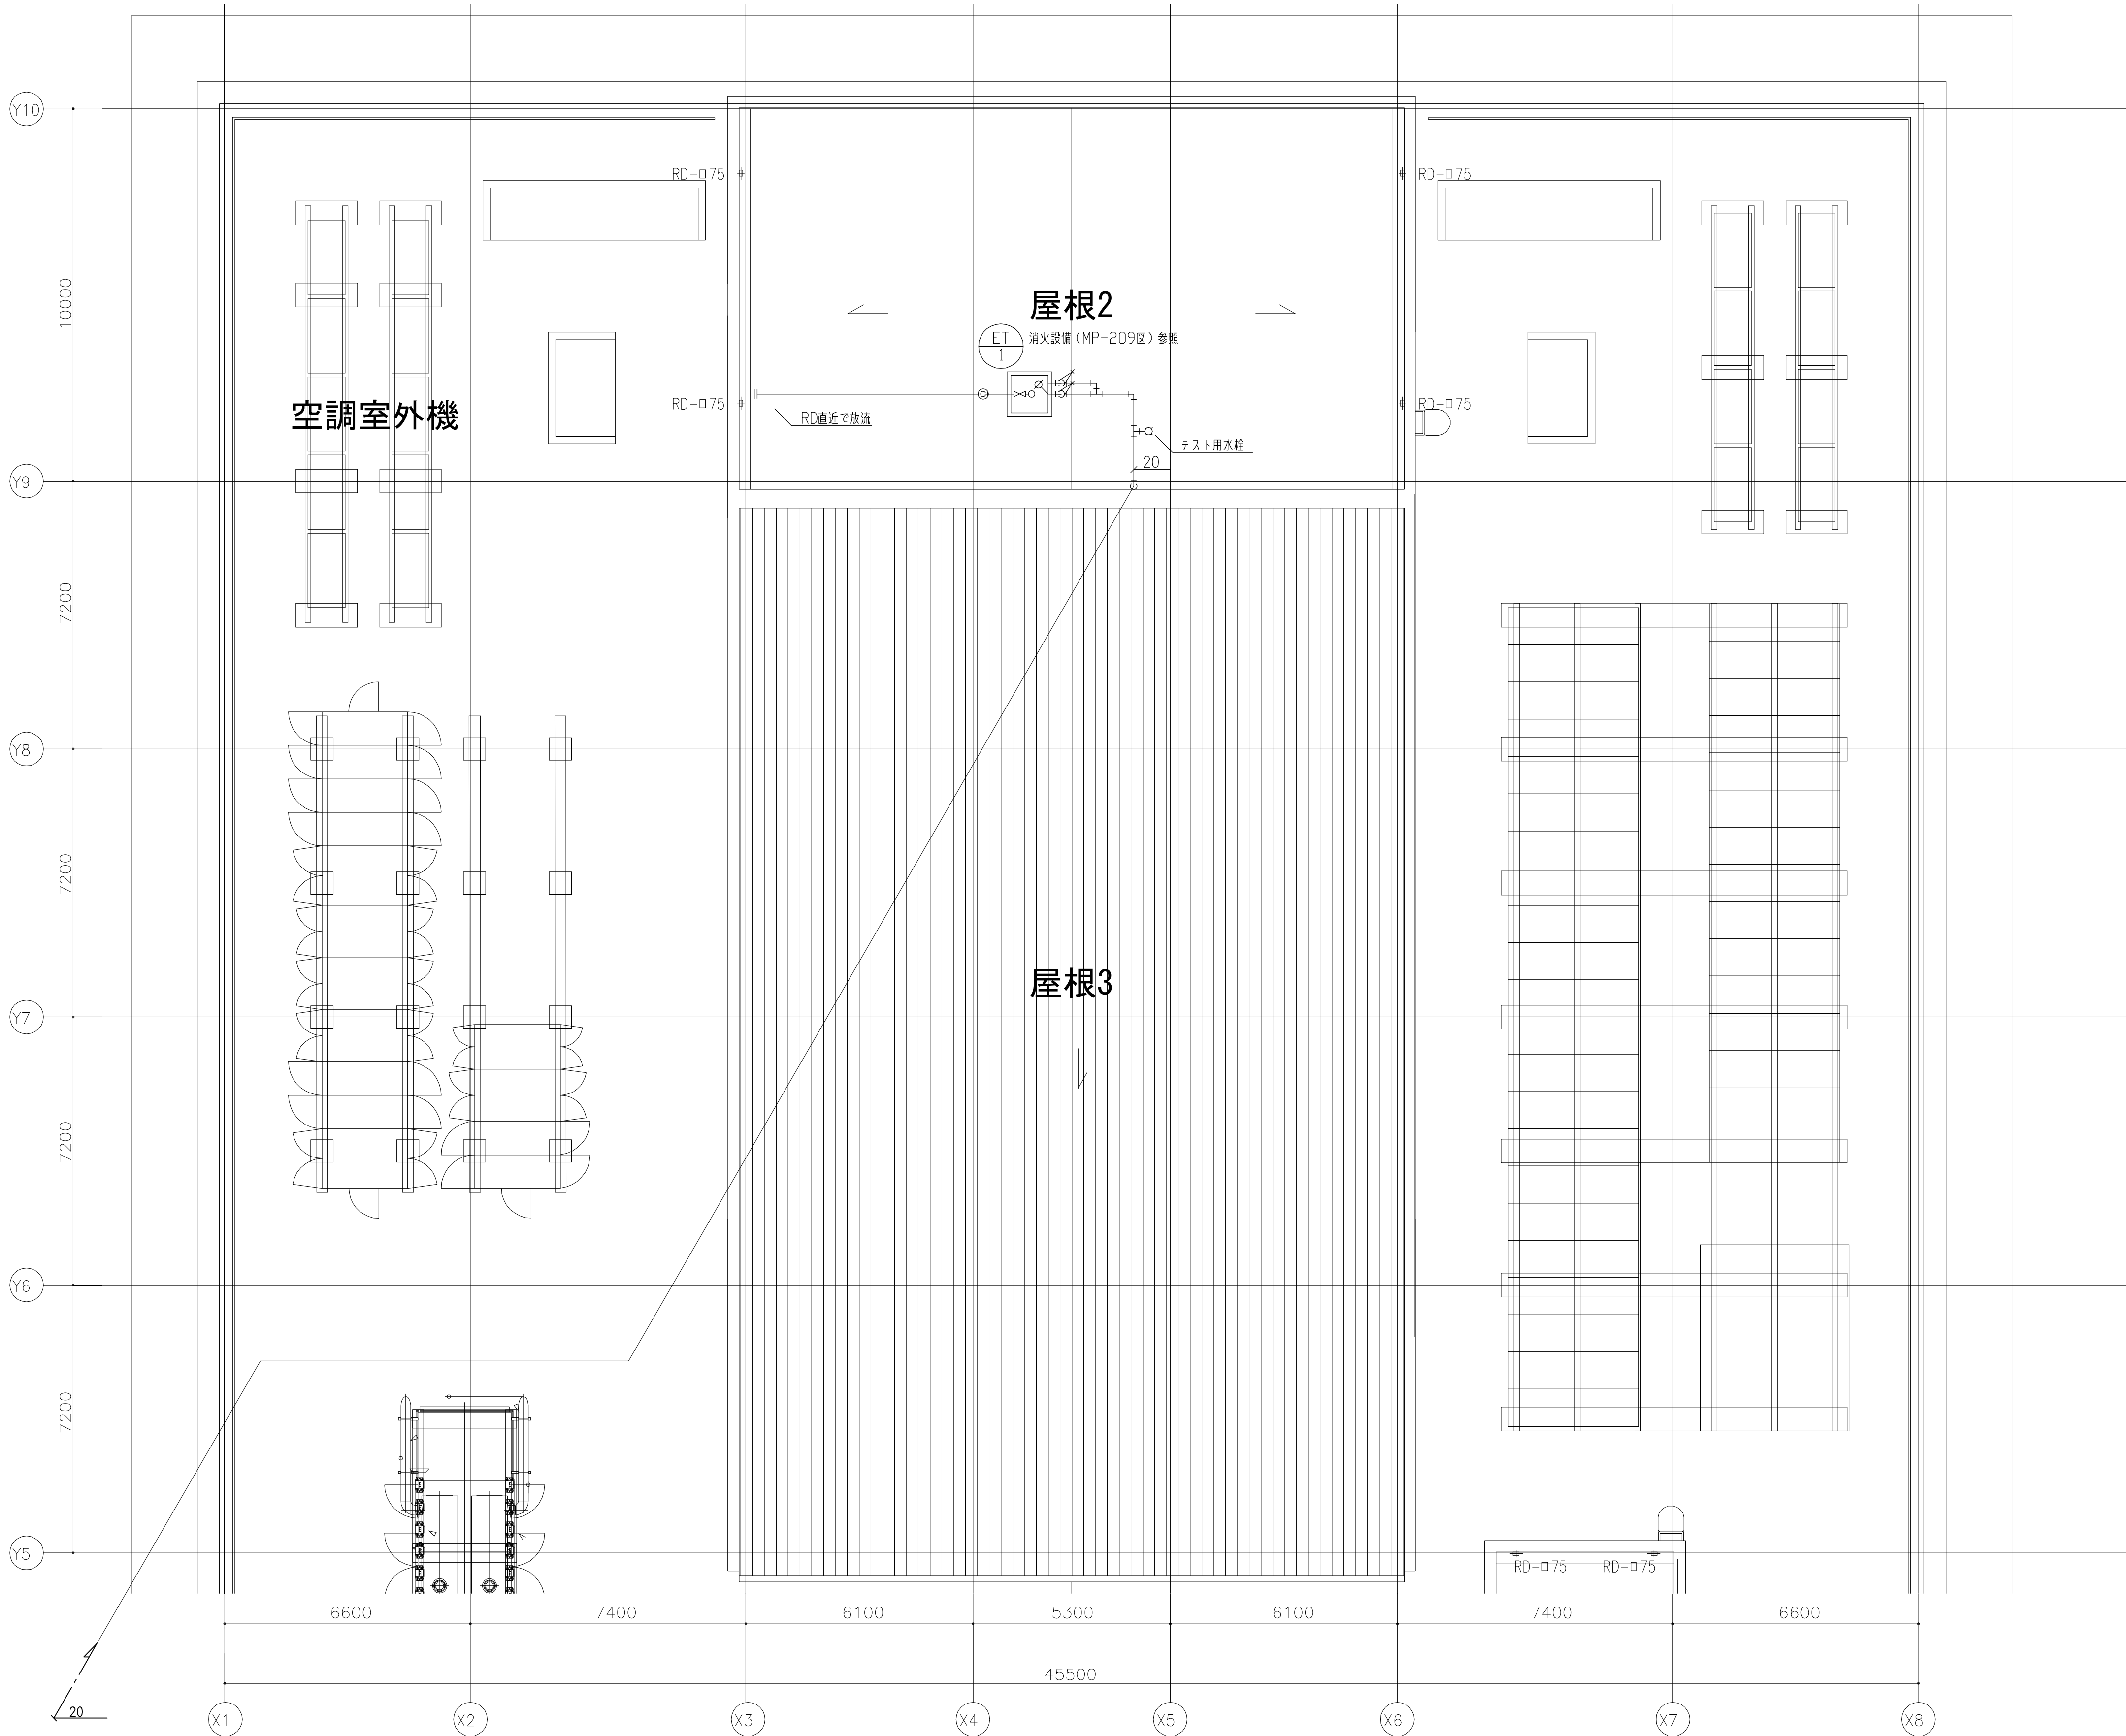




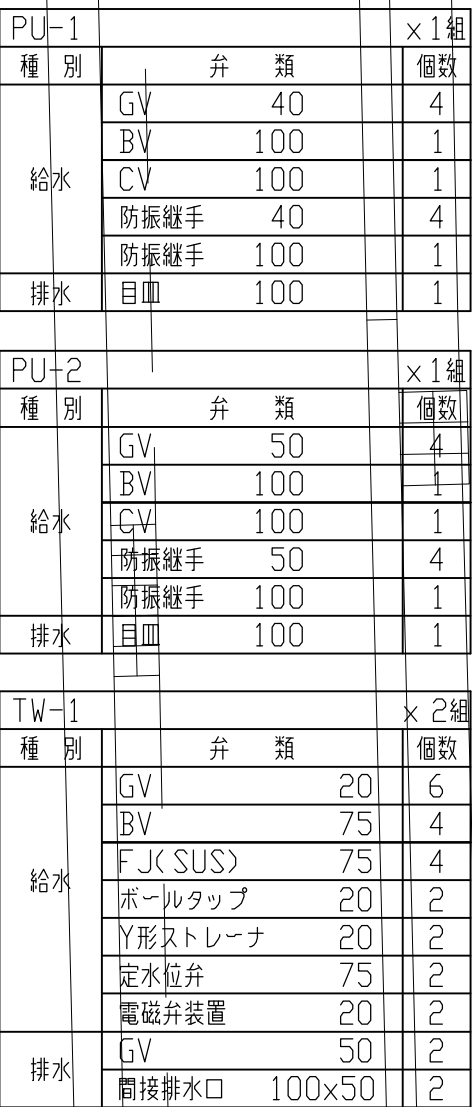
[illegible]





 石本建築事務所  
ISHIMOTO architectural & engineering firm, inc.




履歴	完成図作成 (受注者名)	完成図承諾	法適合確認 構造設計一級建築士 宮久保 充 証交付番号 第 8696 号	法適合確認 構造設計一級建築士 関根 能文 証交付番号 第 4902 号	製作日	代表設計者 一級建築士 大臣登録第263367号 山本 健一	設計者 一級建築士 大臣登録第339306号 関根 能文	山口市 総務部 本庁舎整備推進室	室長	設計	設計	業務名称 山口市新庁舎機新築機械設備工事	業務契約コード 107513-04	図面番号 MP-127	管理建築士 一級建築士 大臣登録第280701号 西 重隆
	日付	日付													
	監理技術者	監理者			ファイル名										
	担当者	担当者				日付						図面名称 給排水衛生設備 配管部分詳細図 (1)	縮尺 A1: S=1/50 A3: S=1/100		


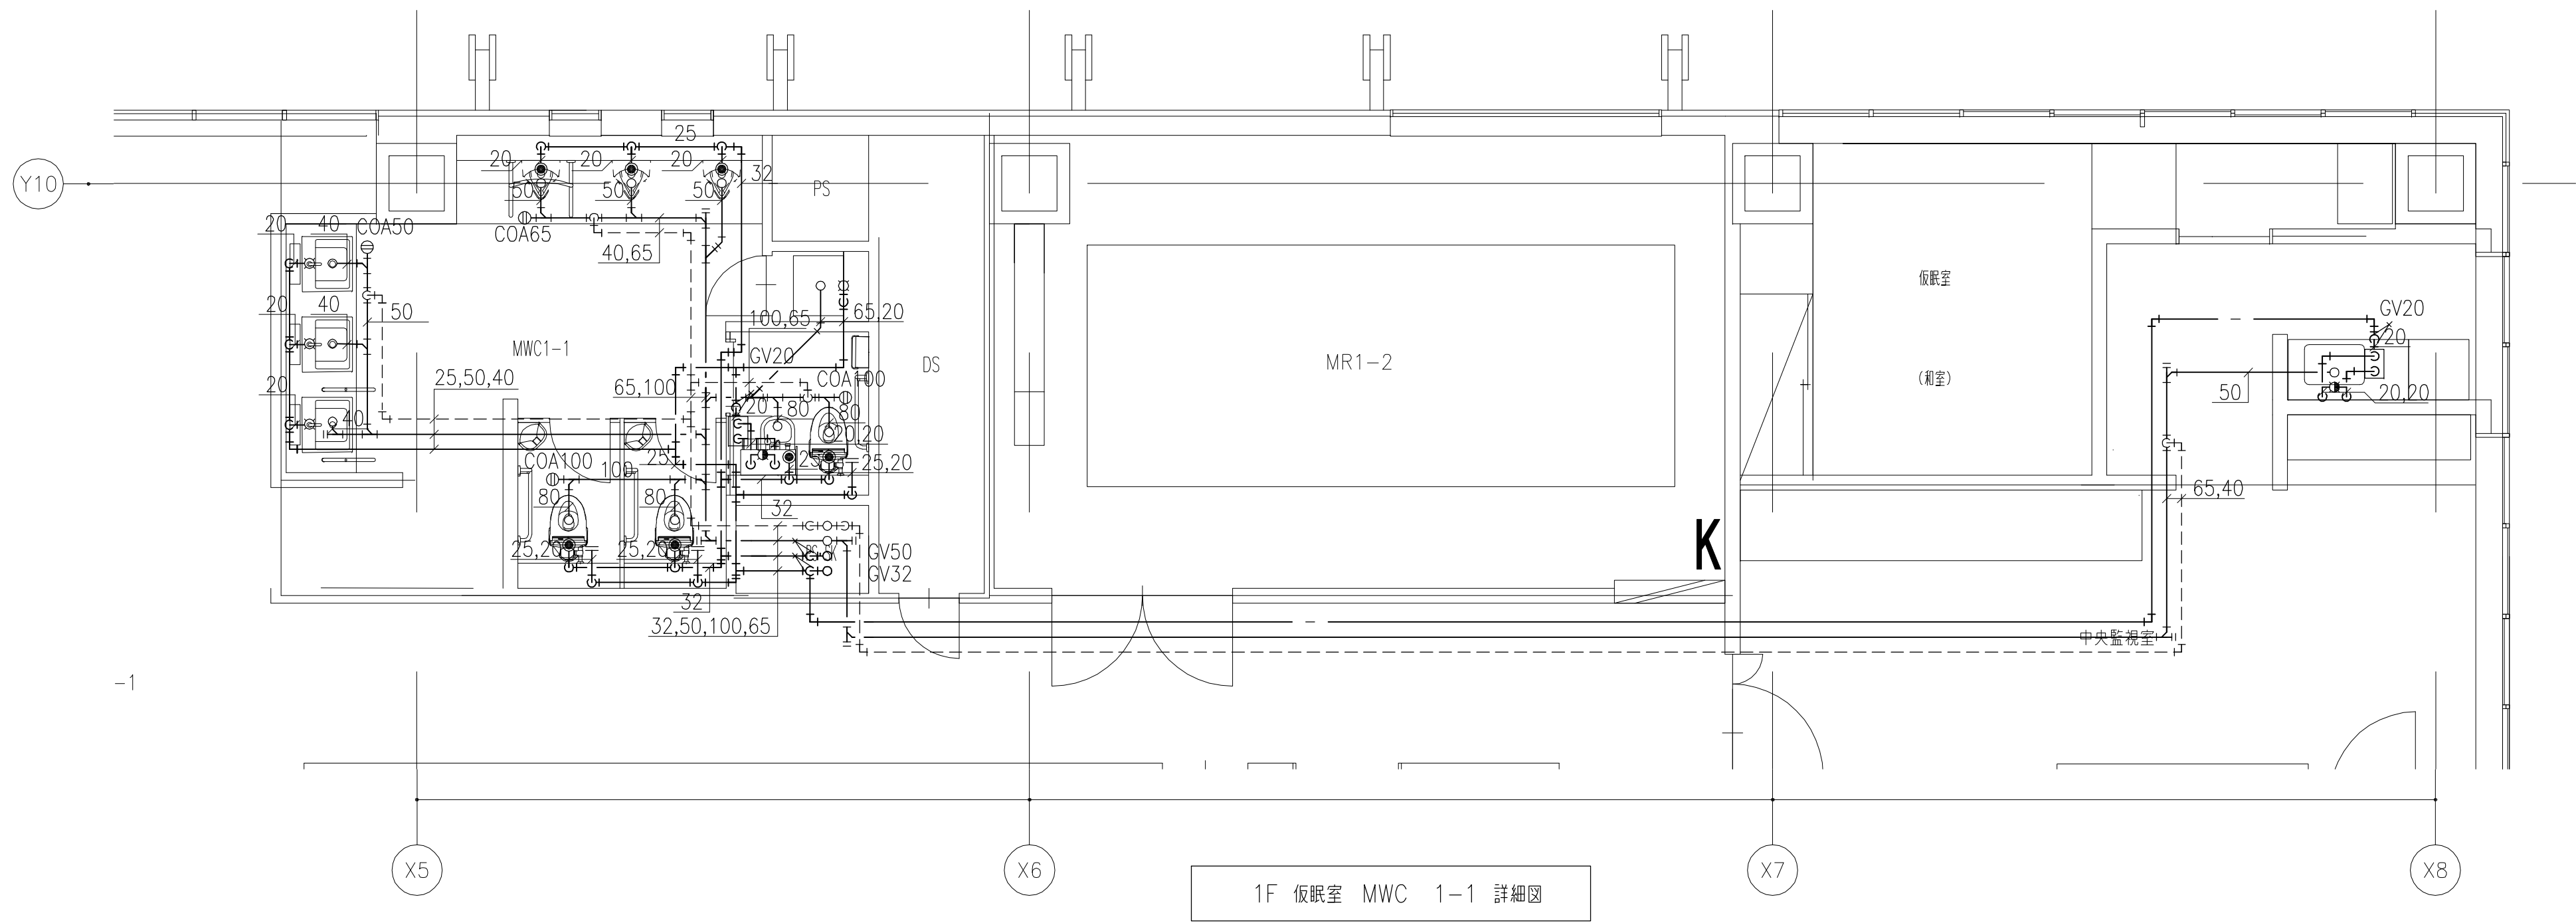
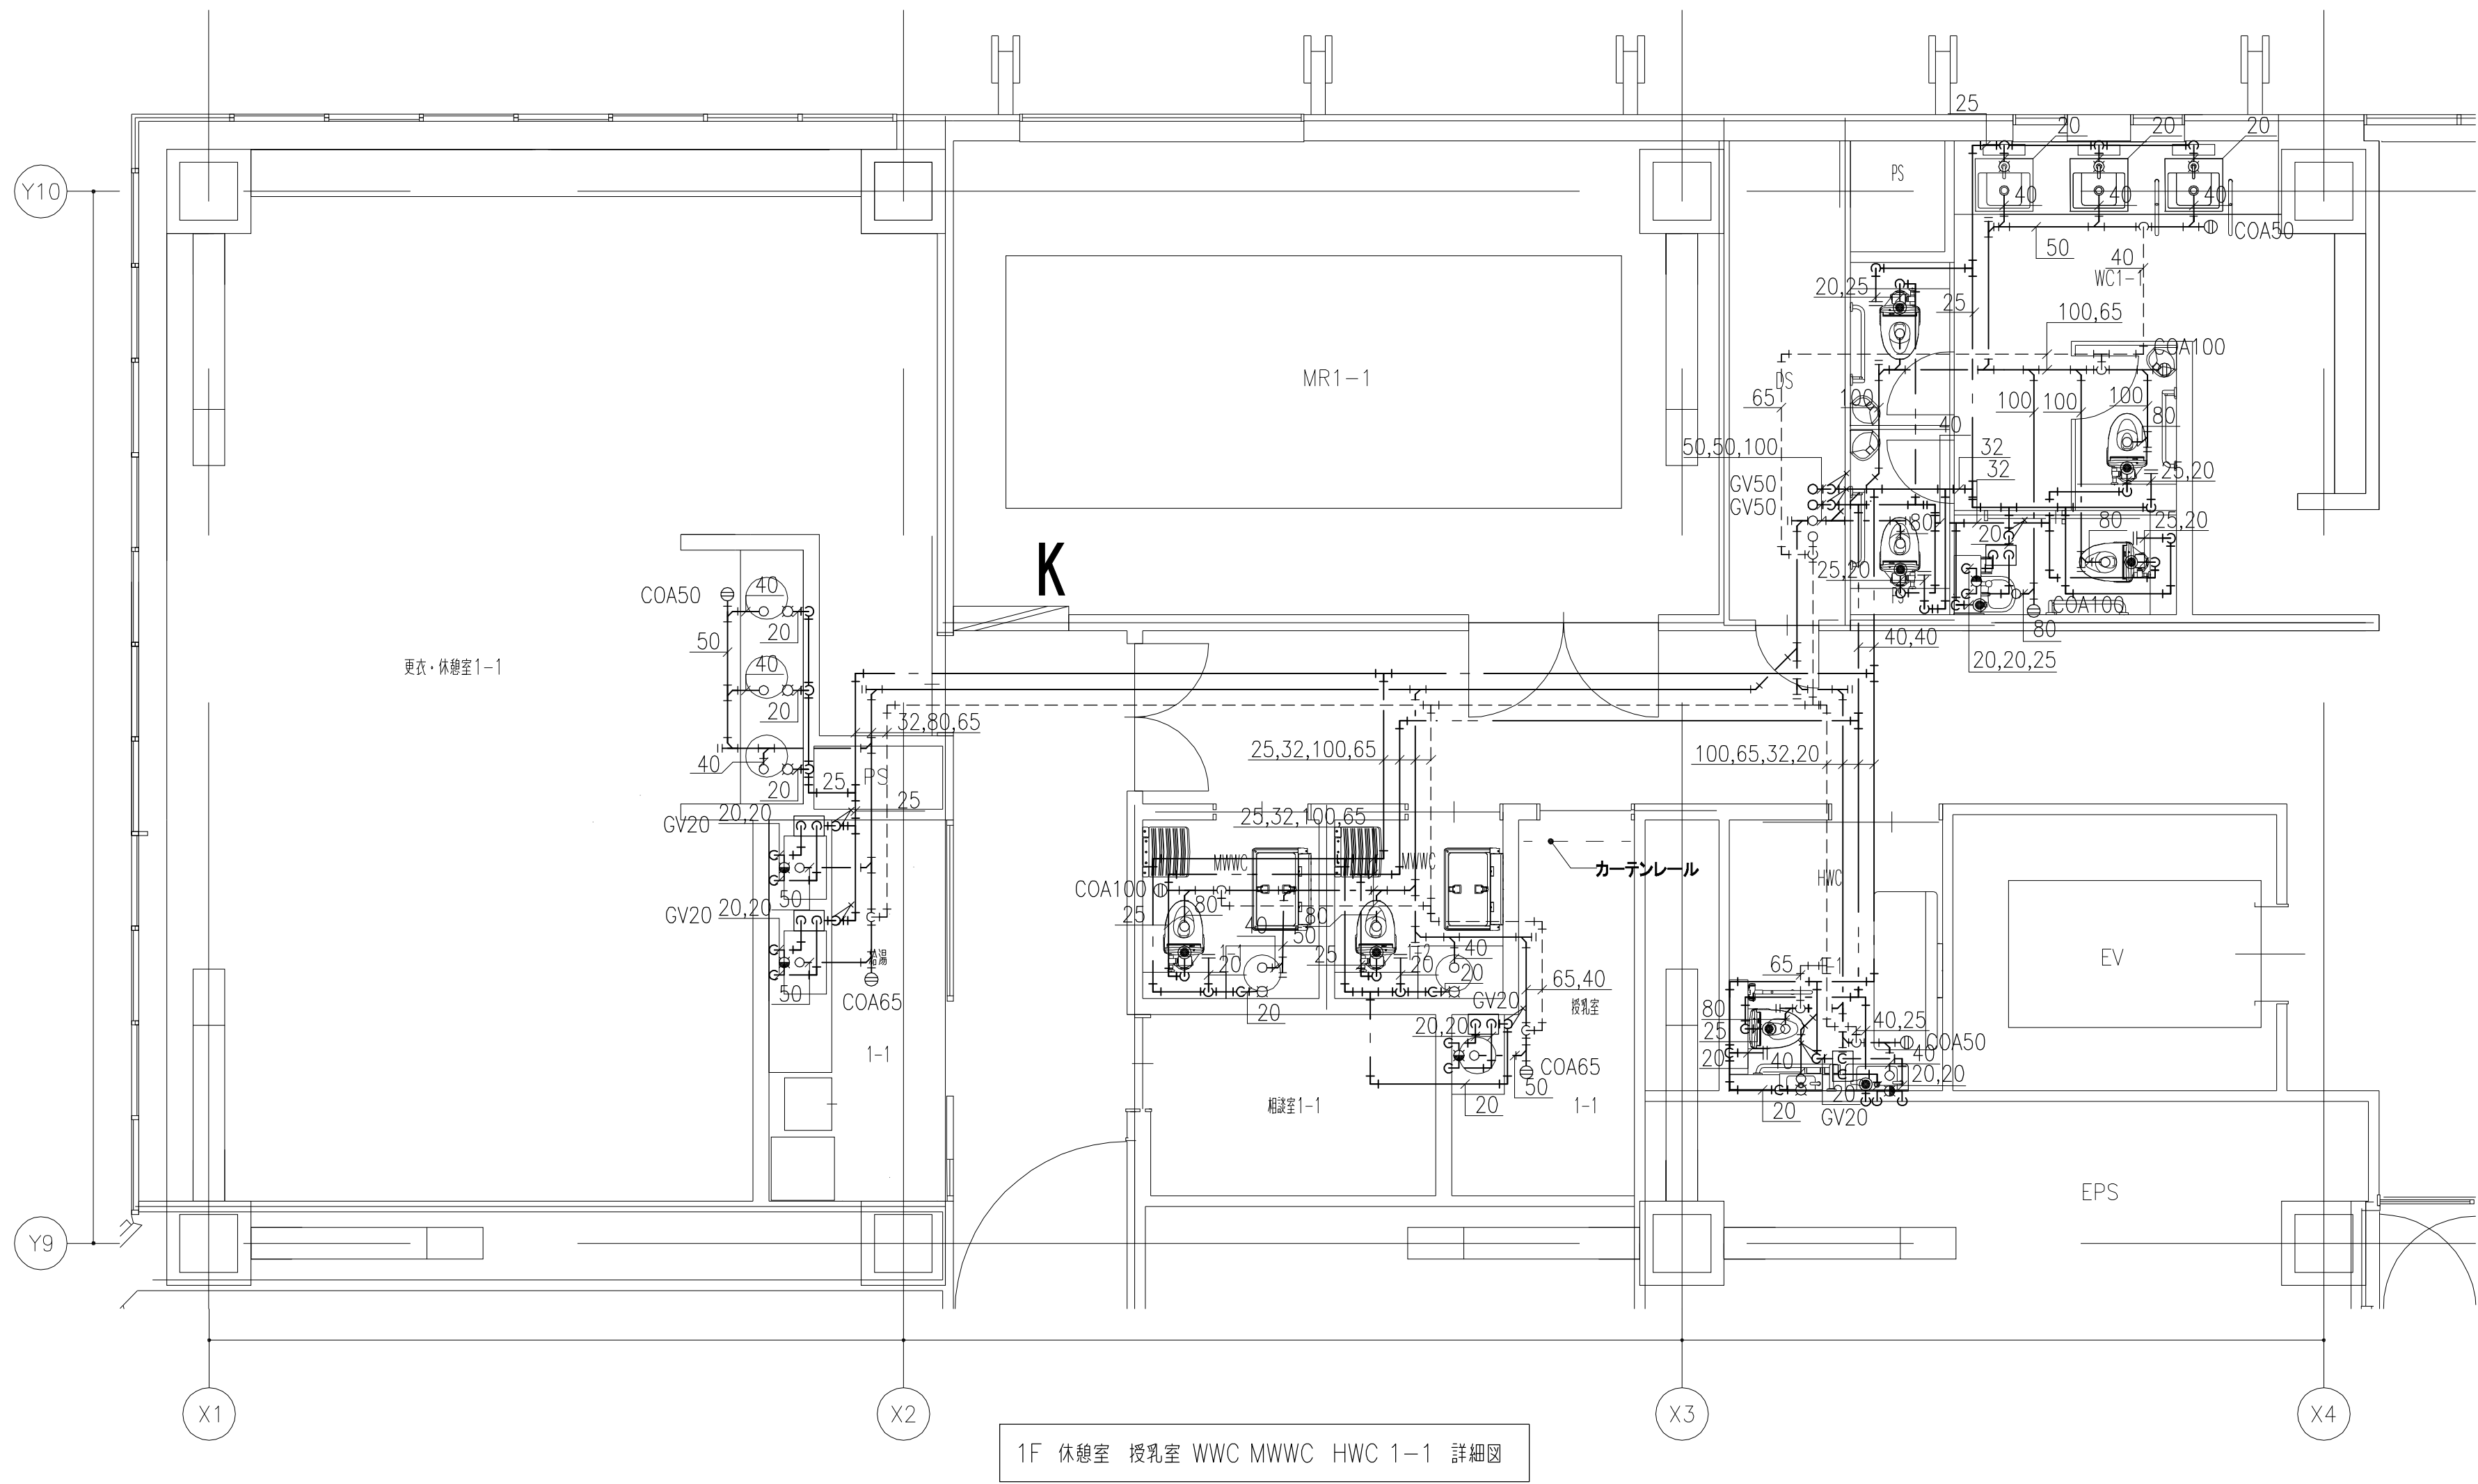





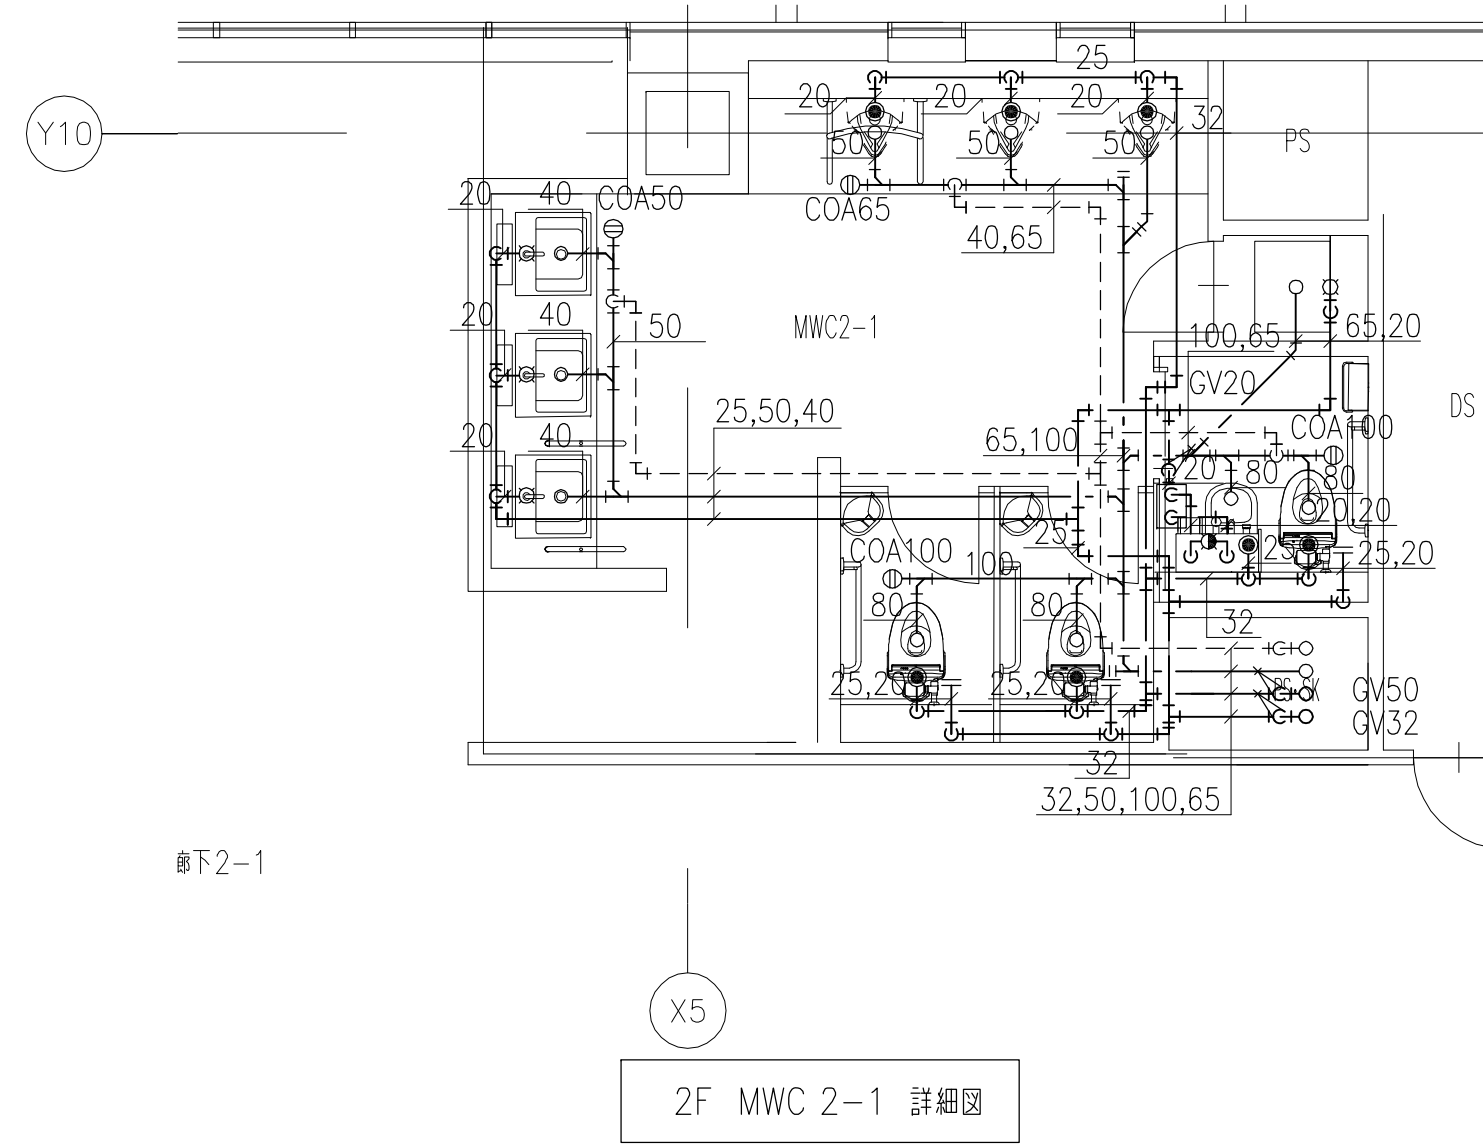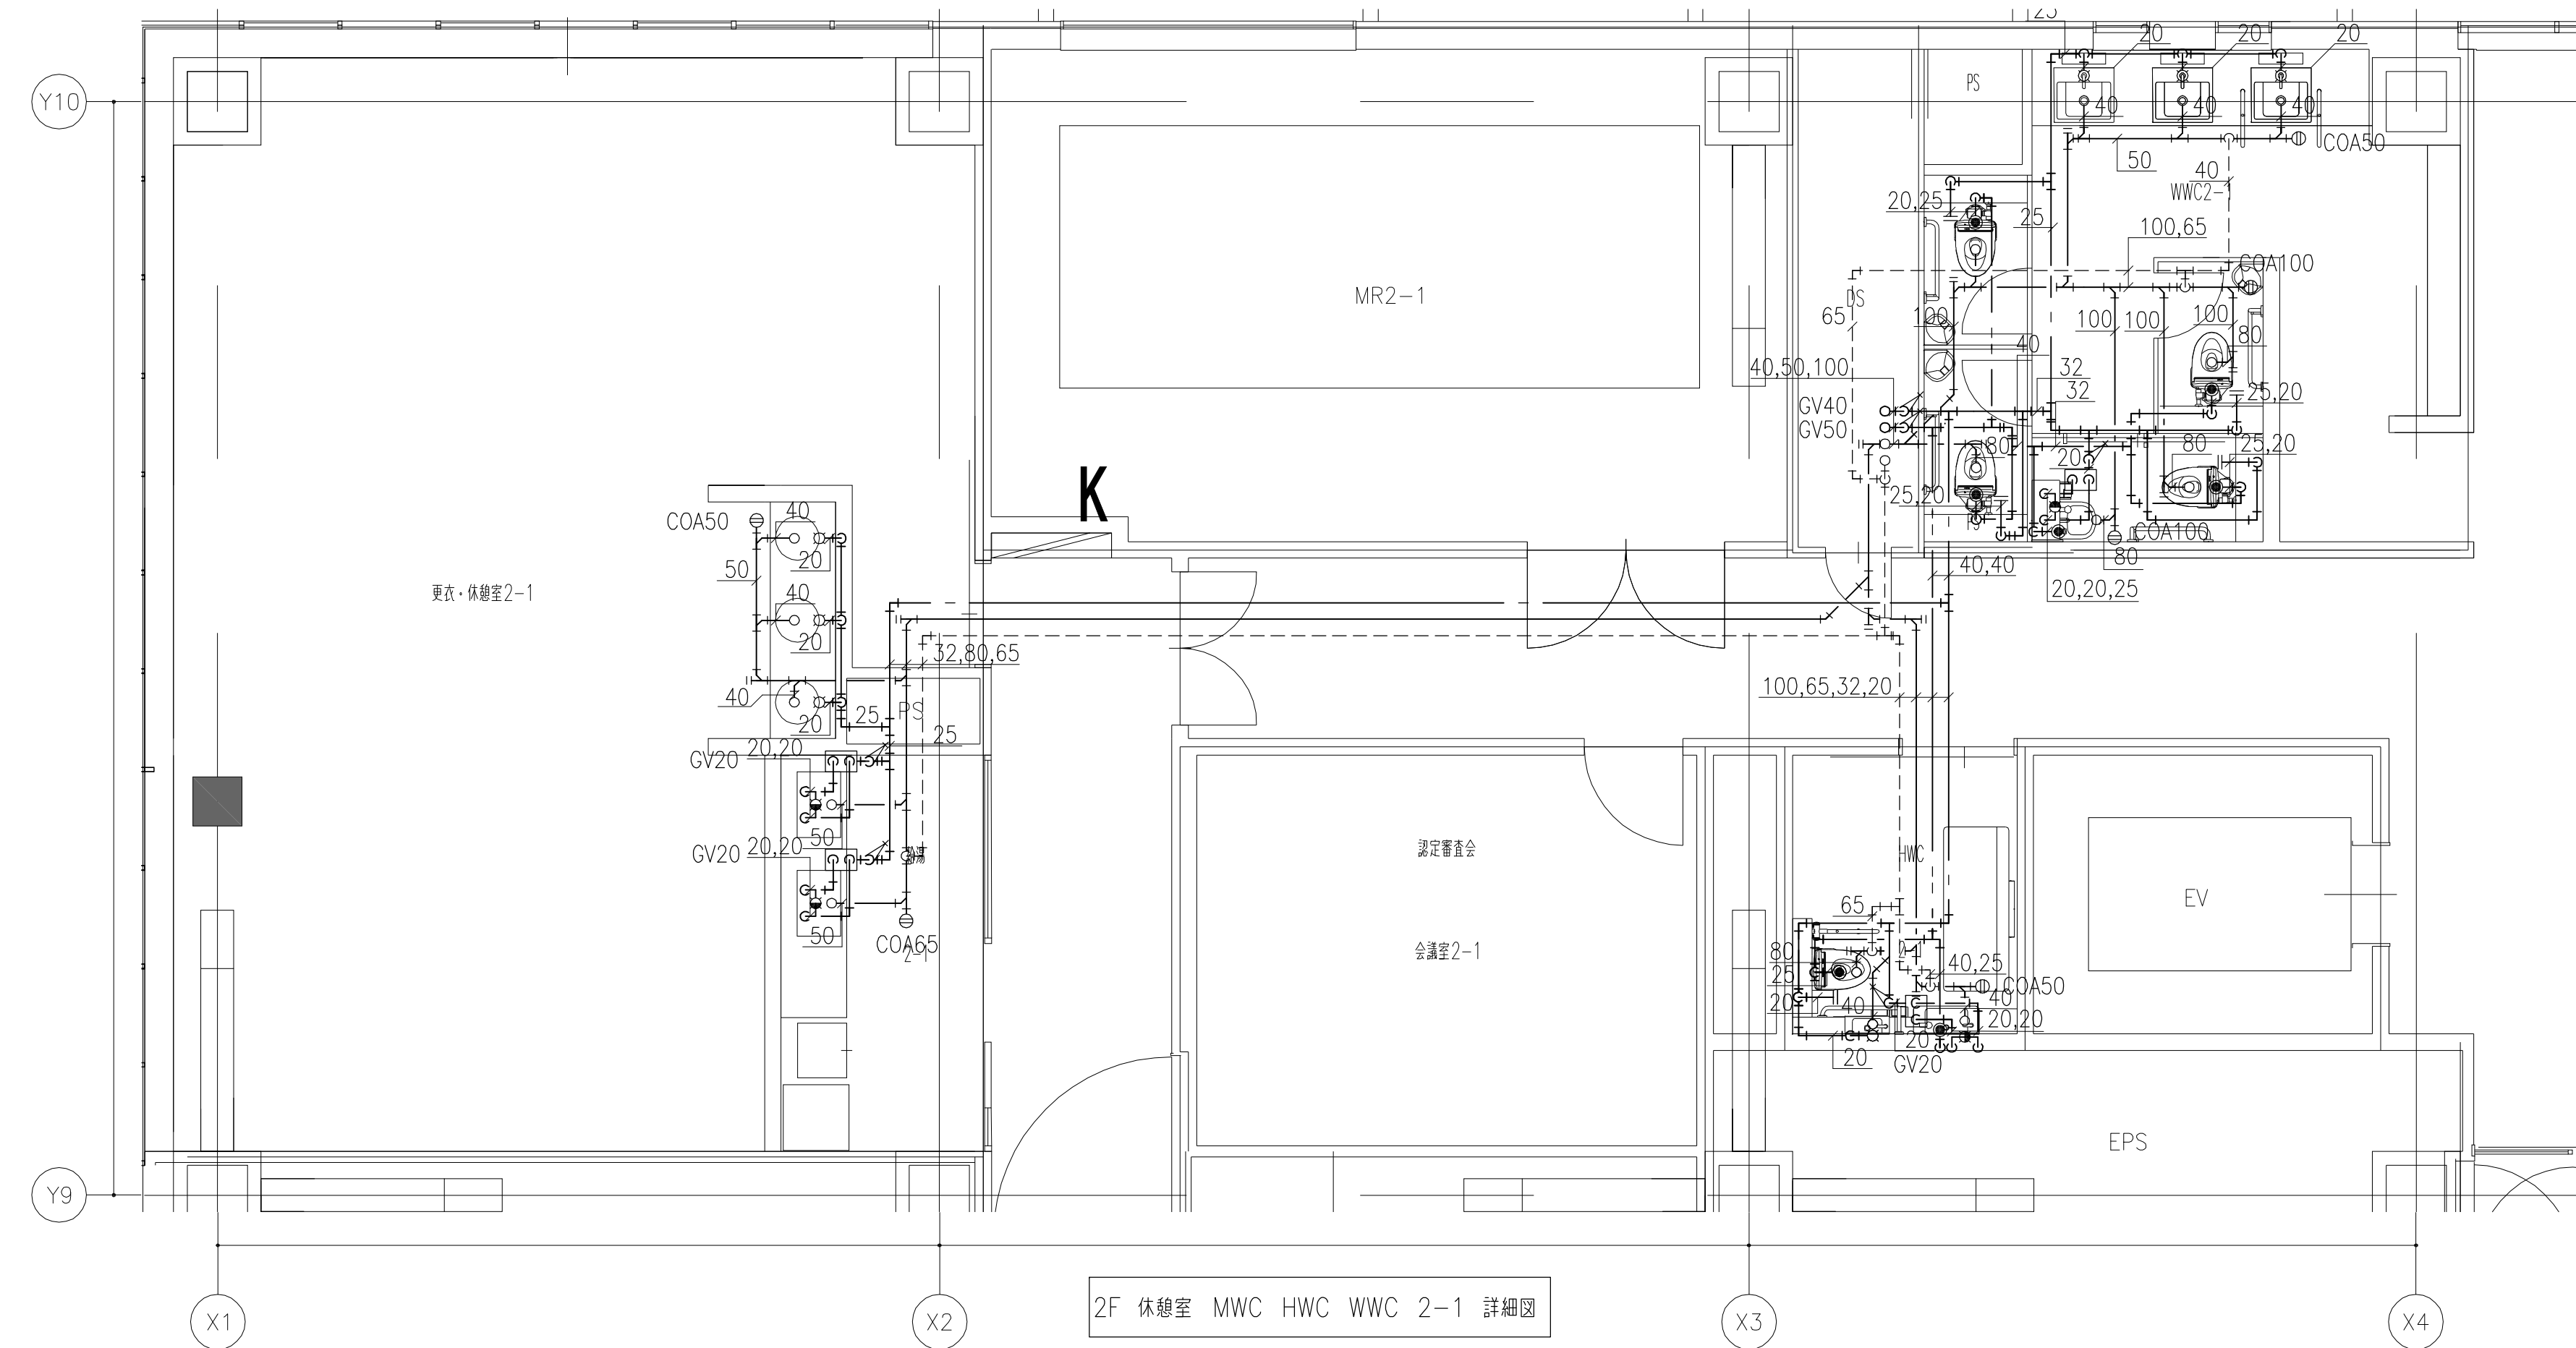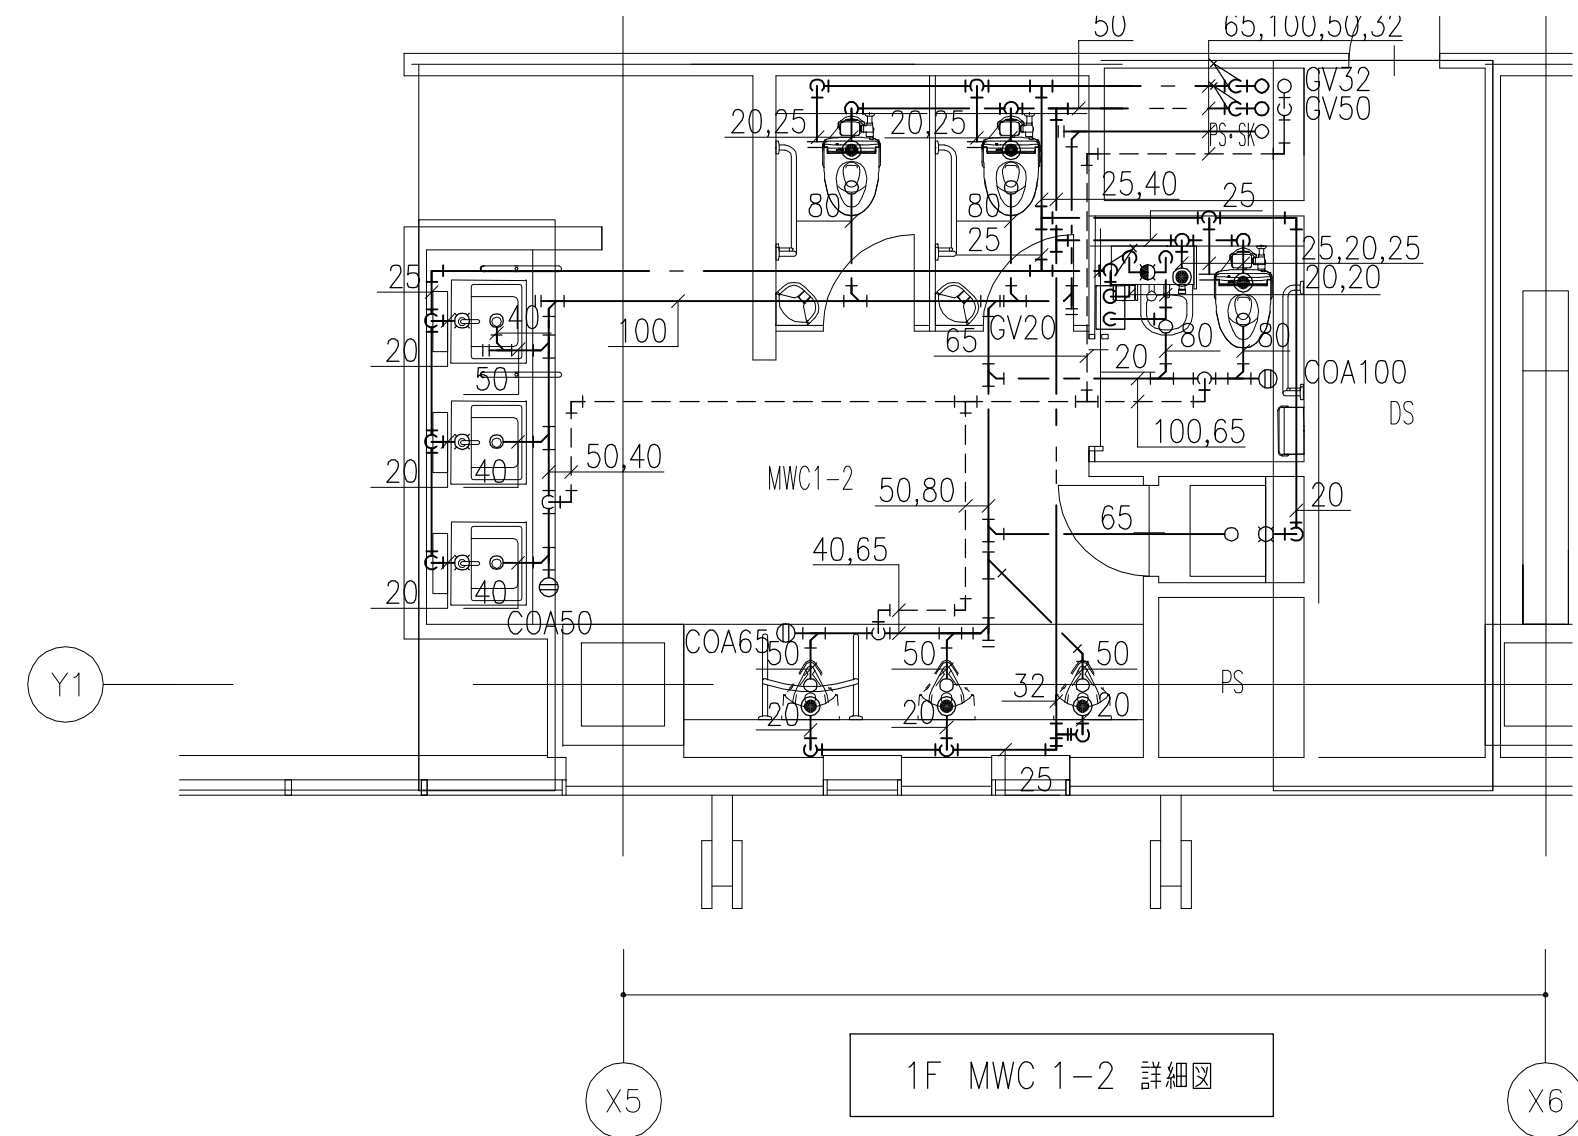
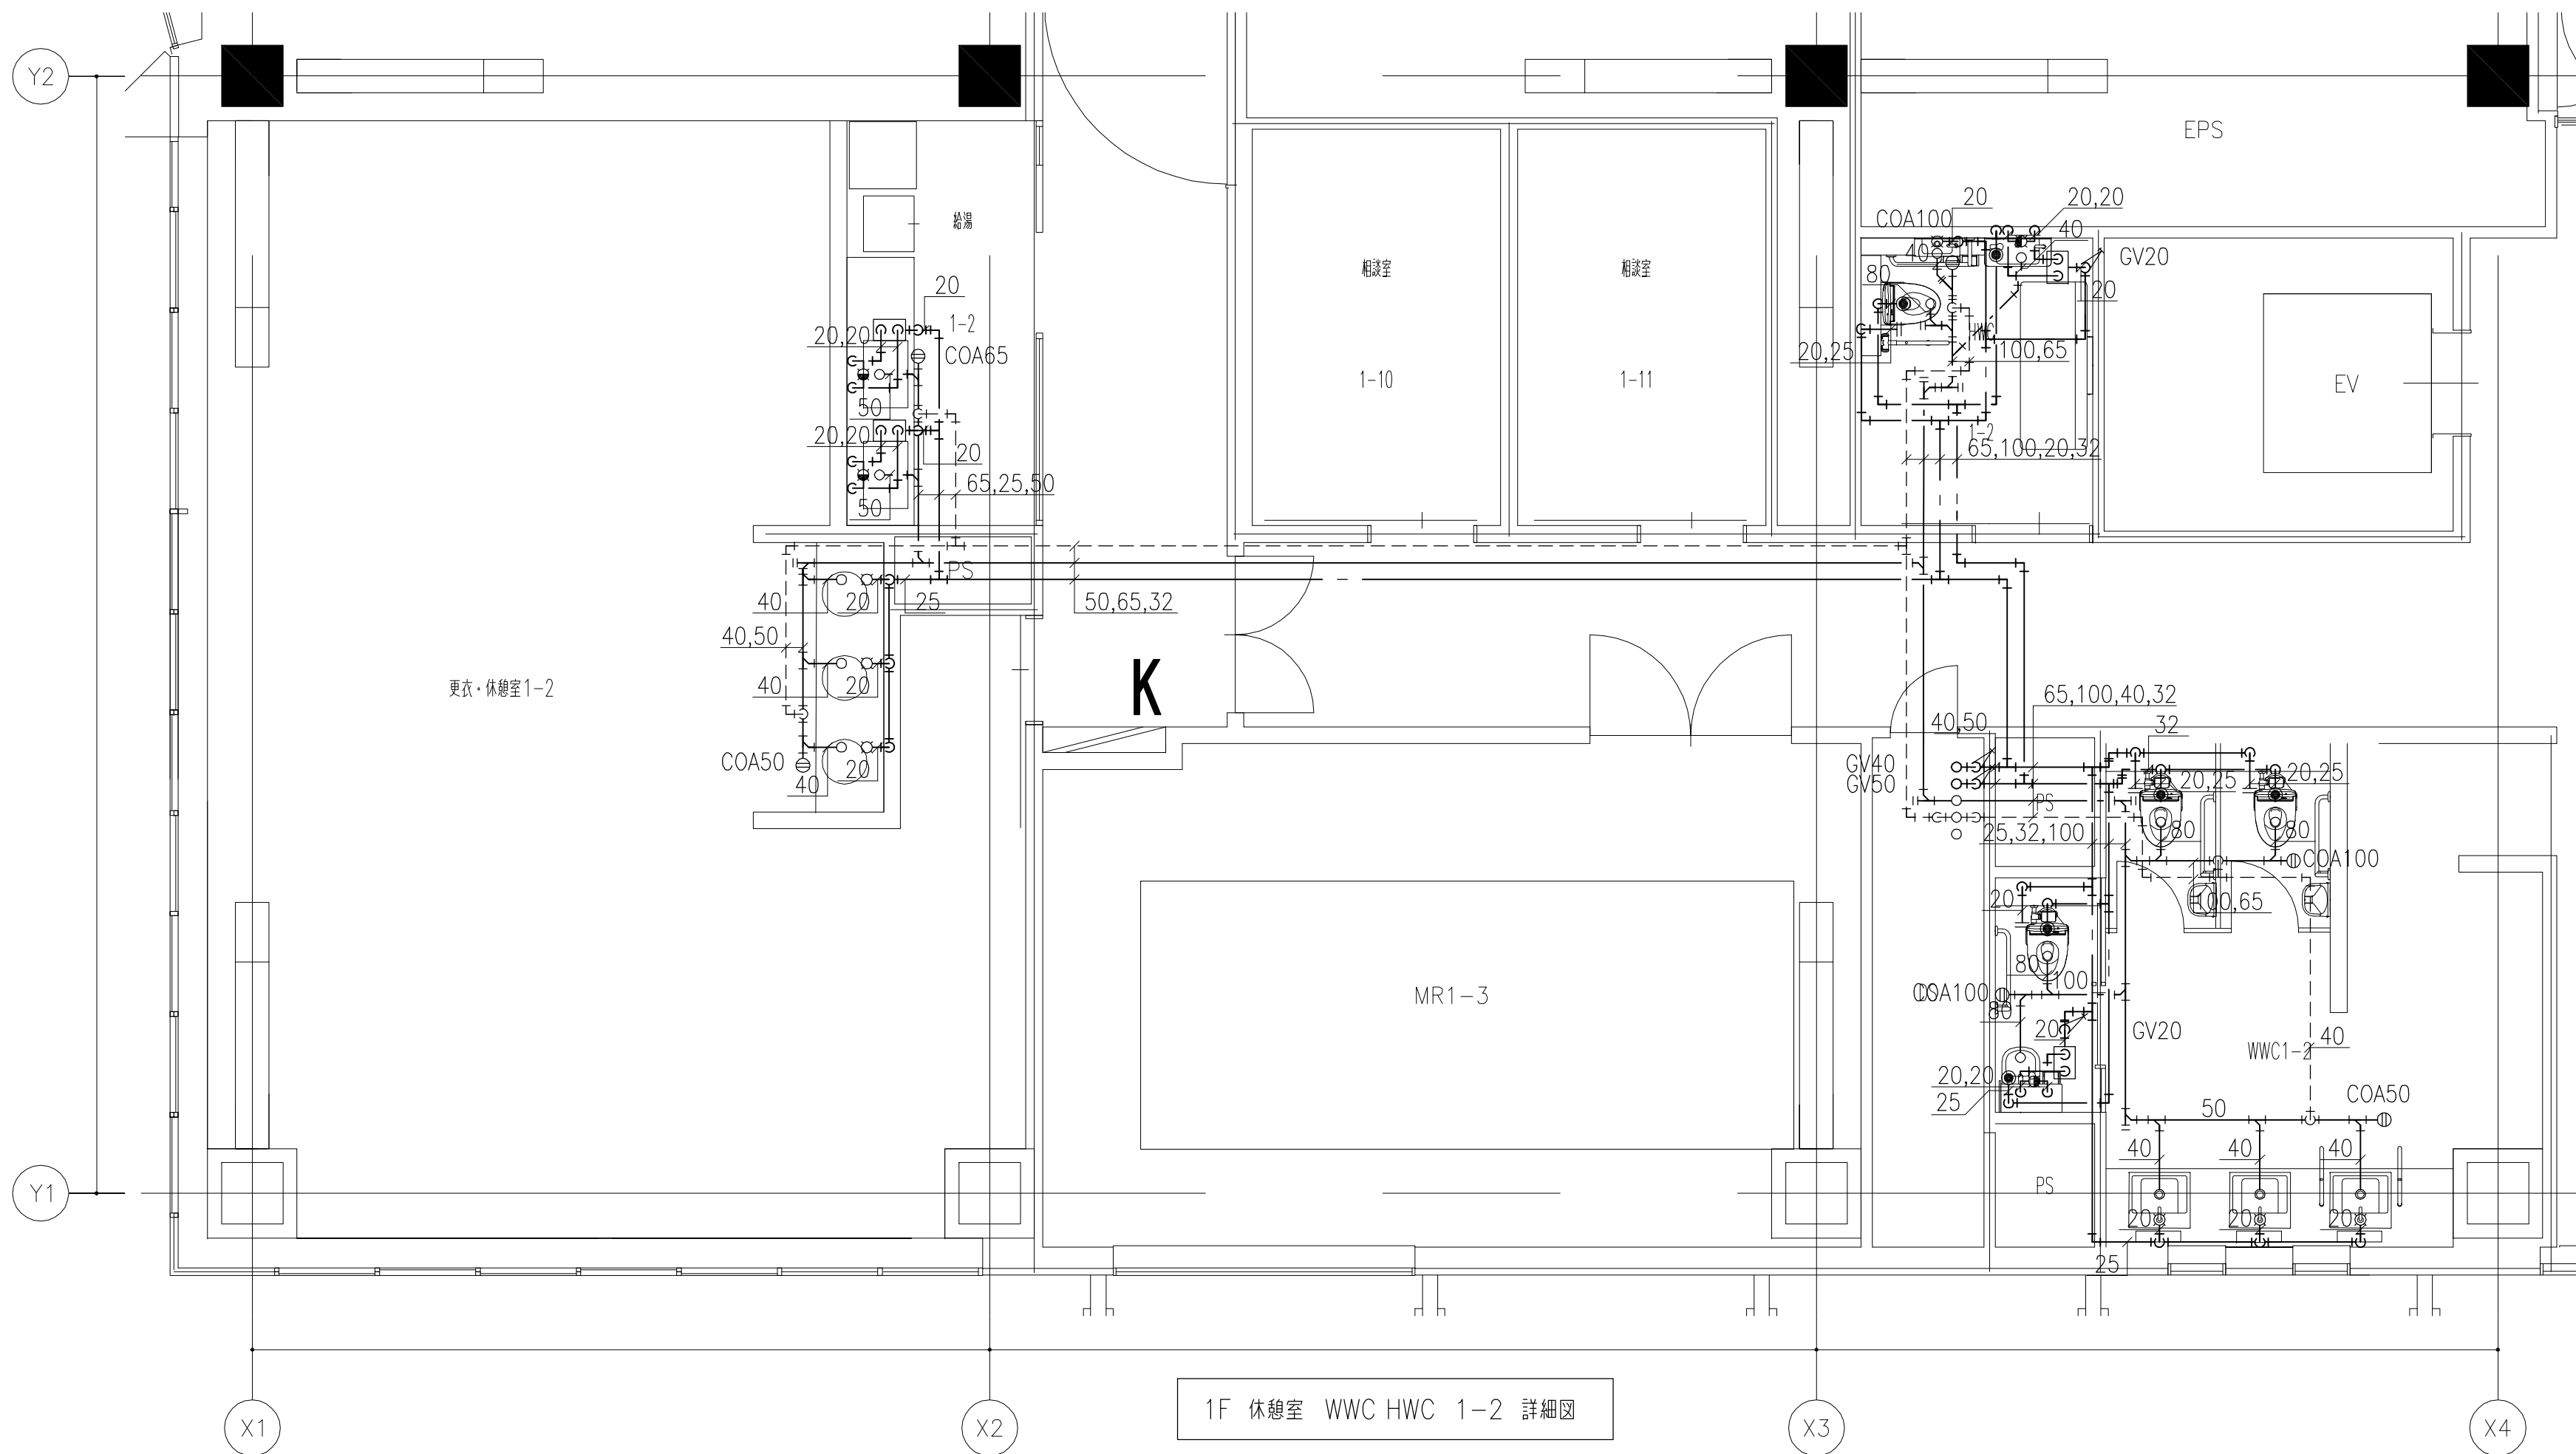


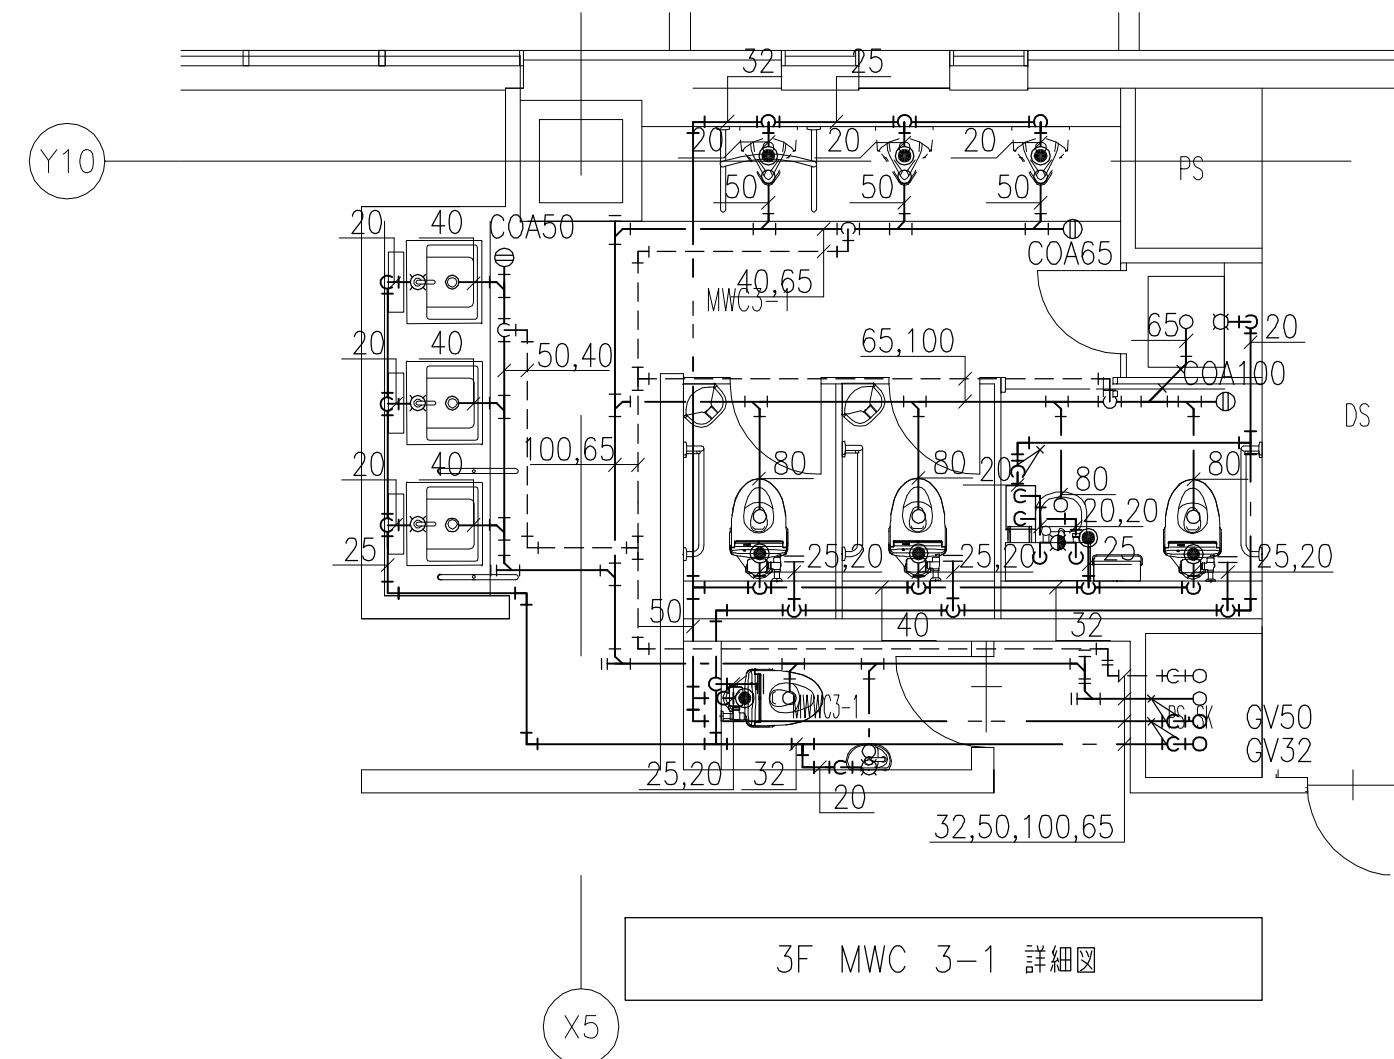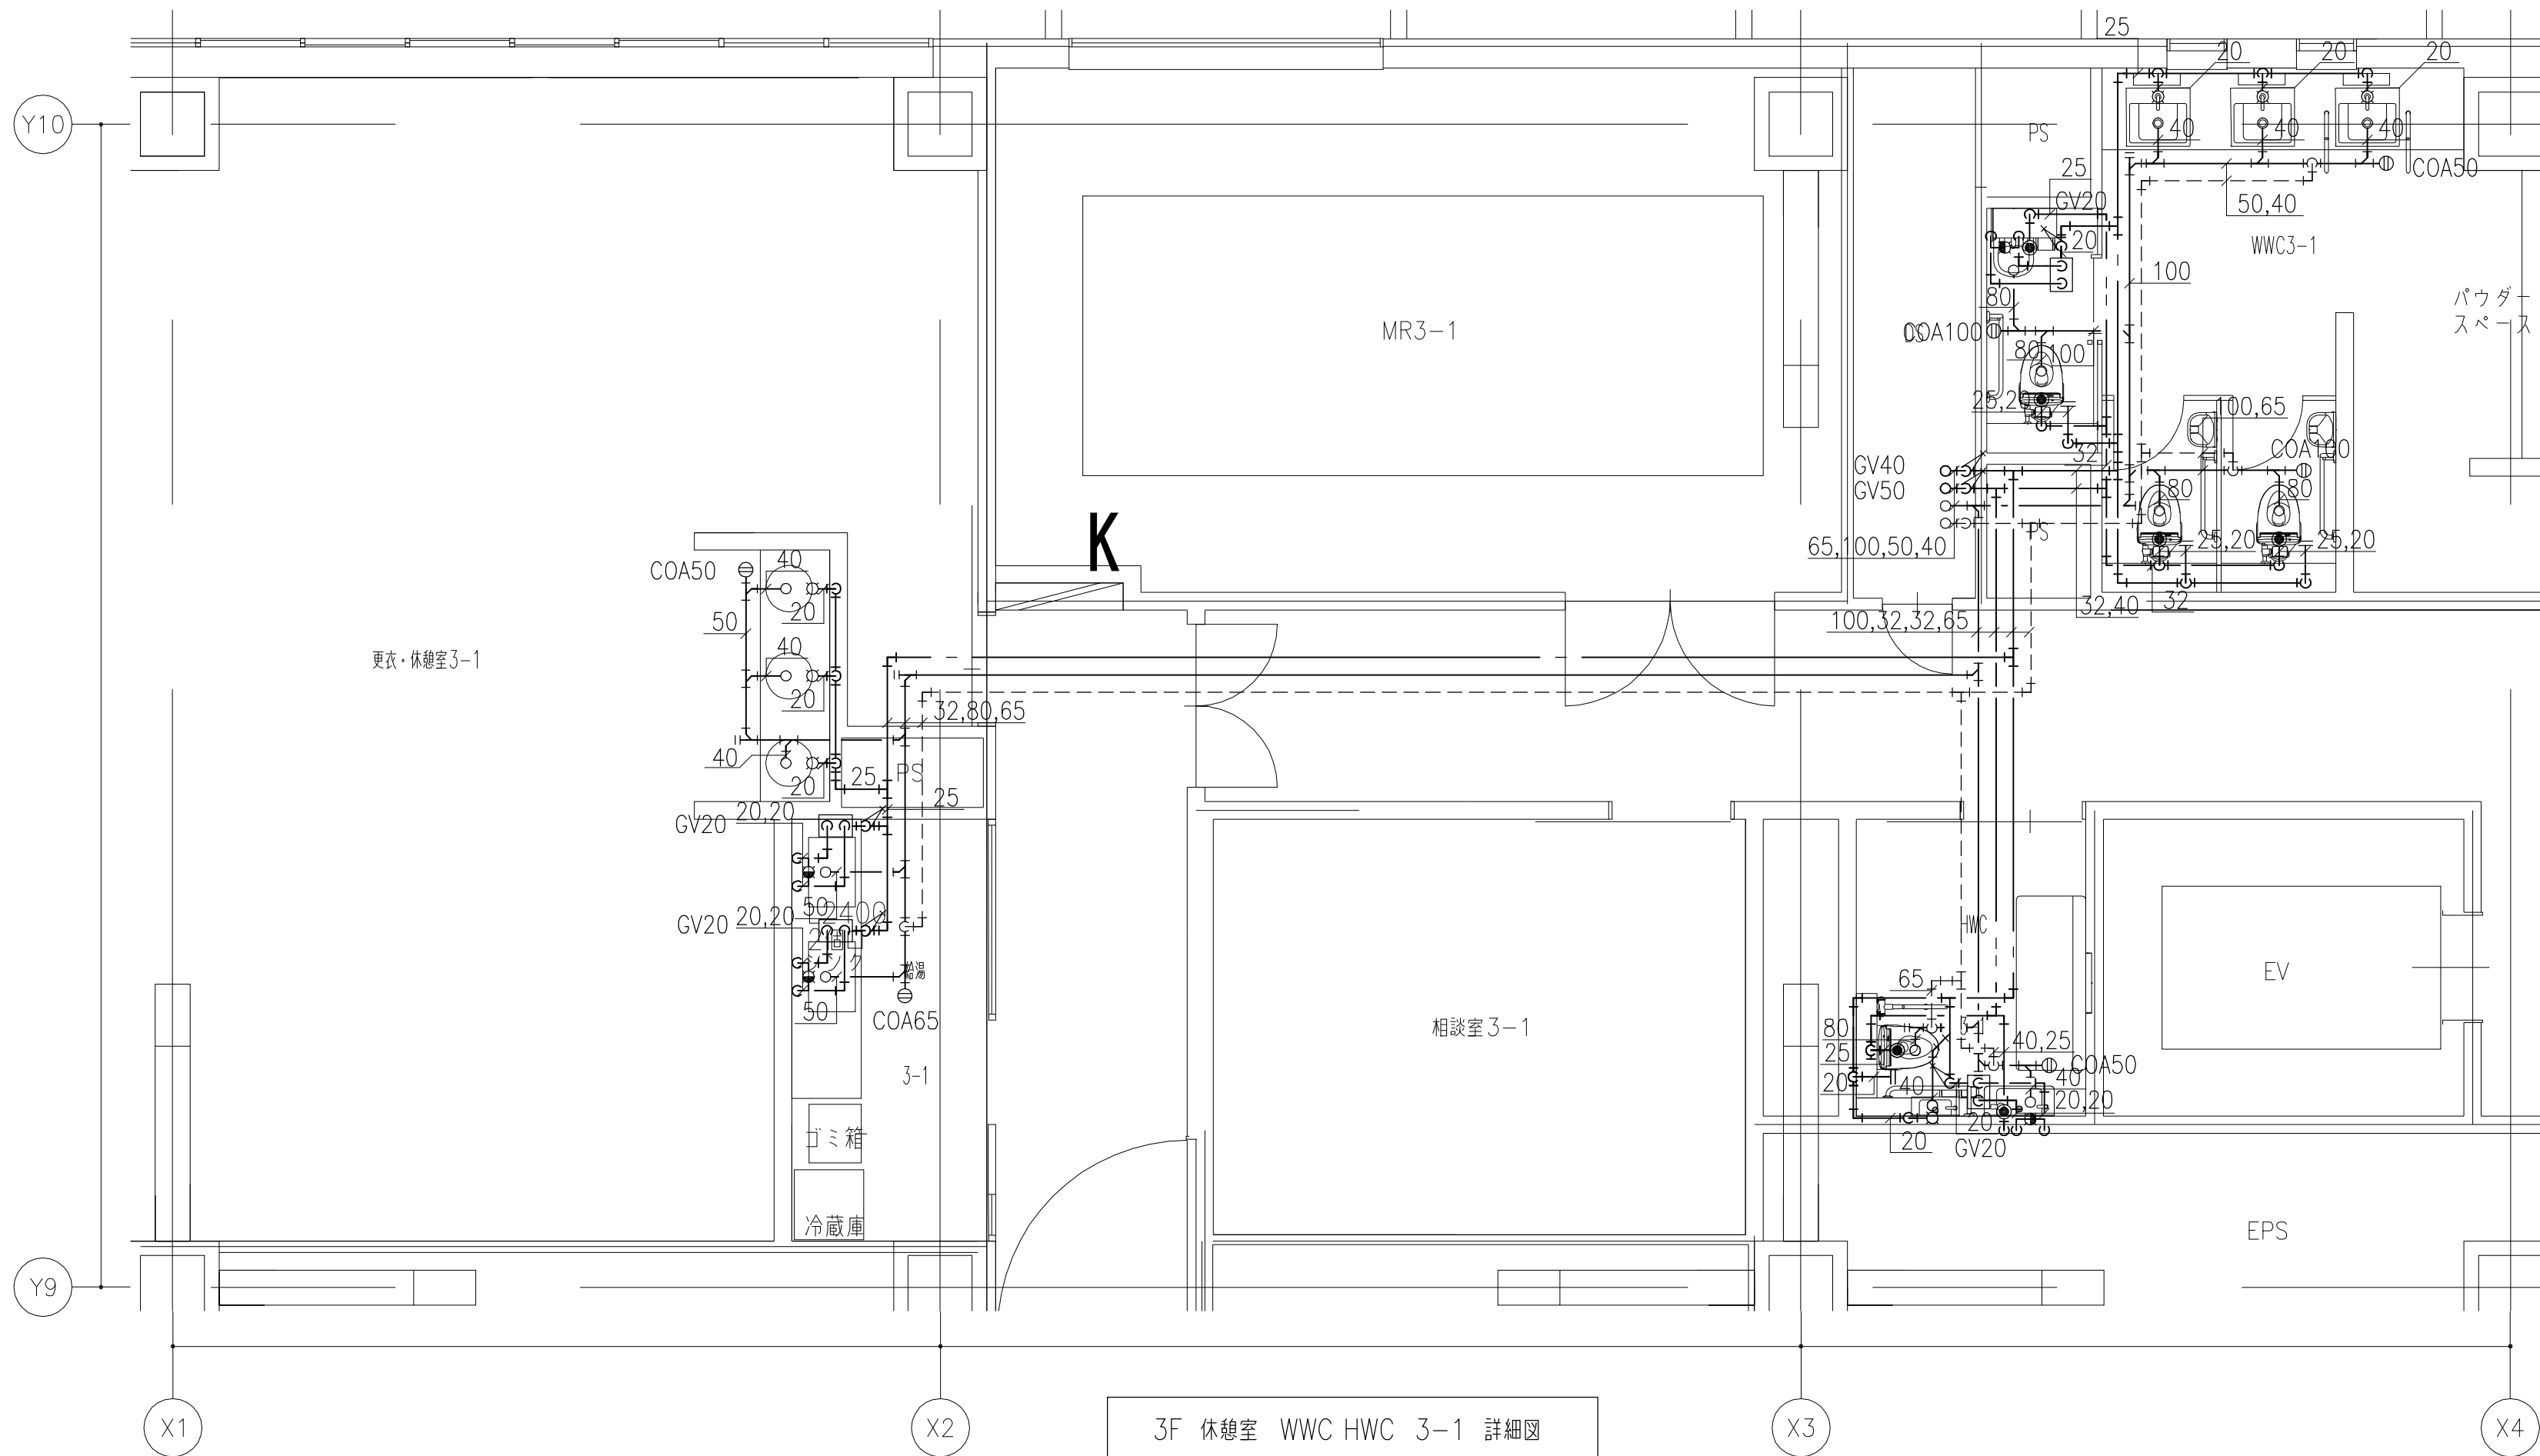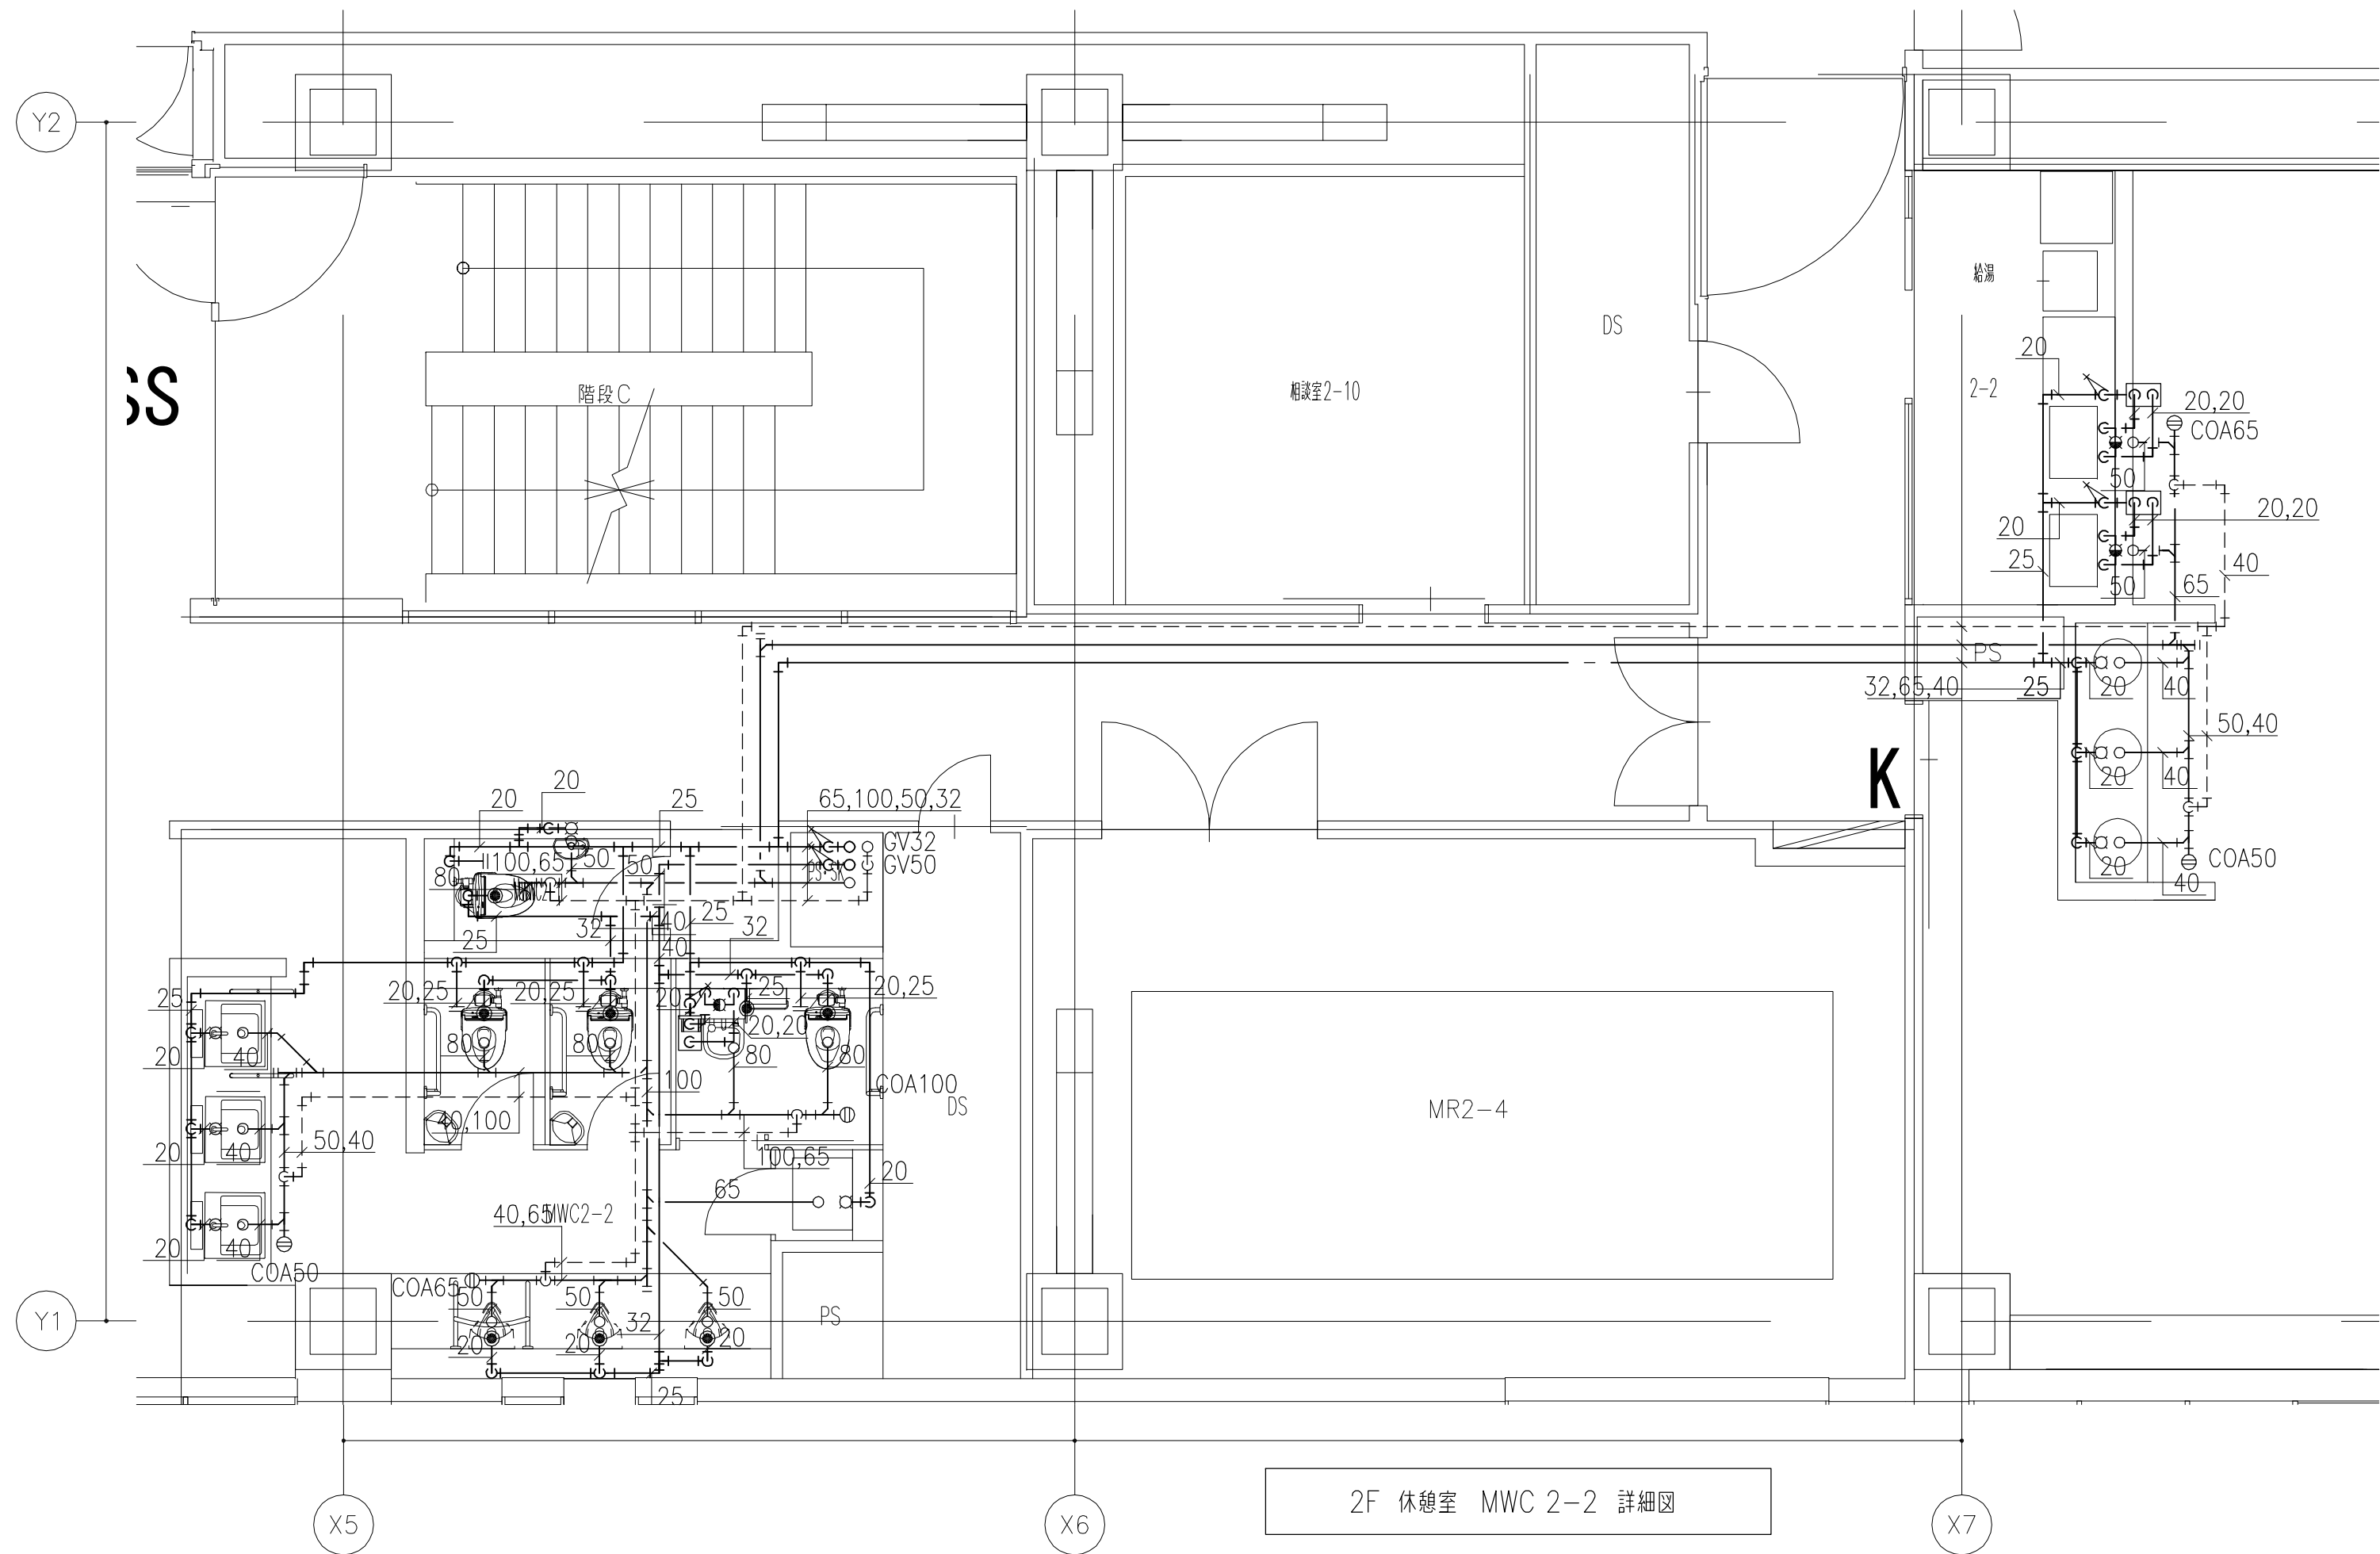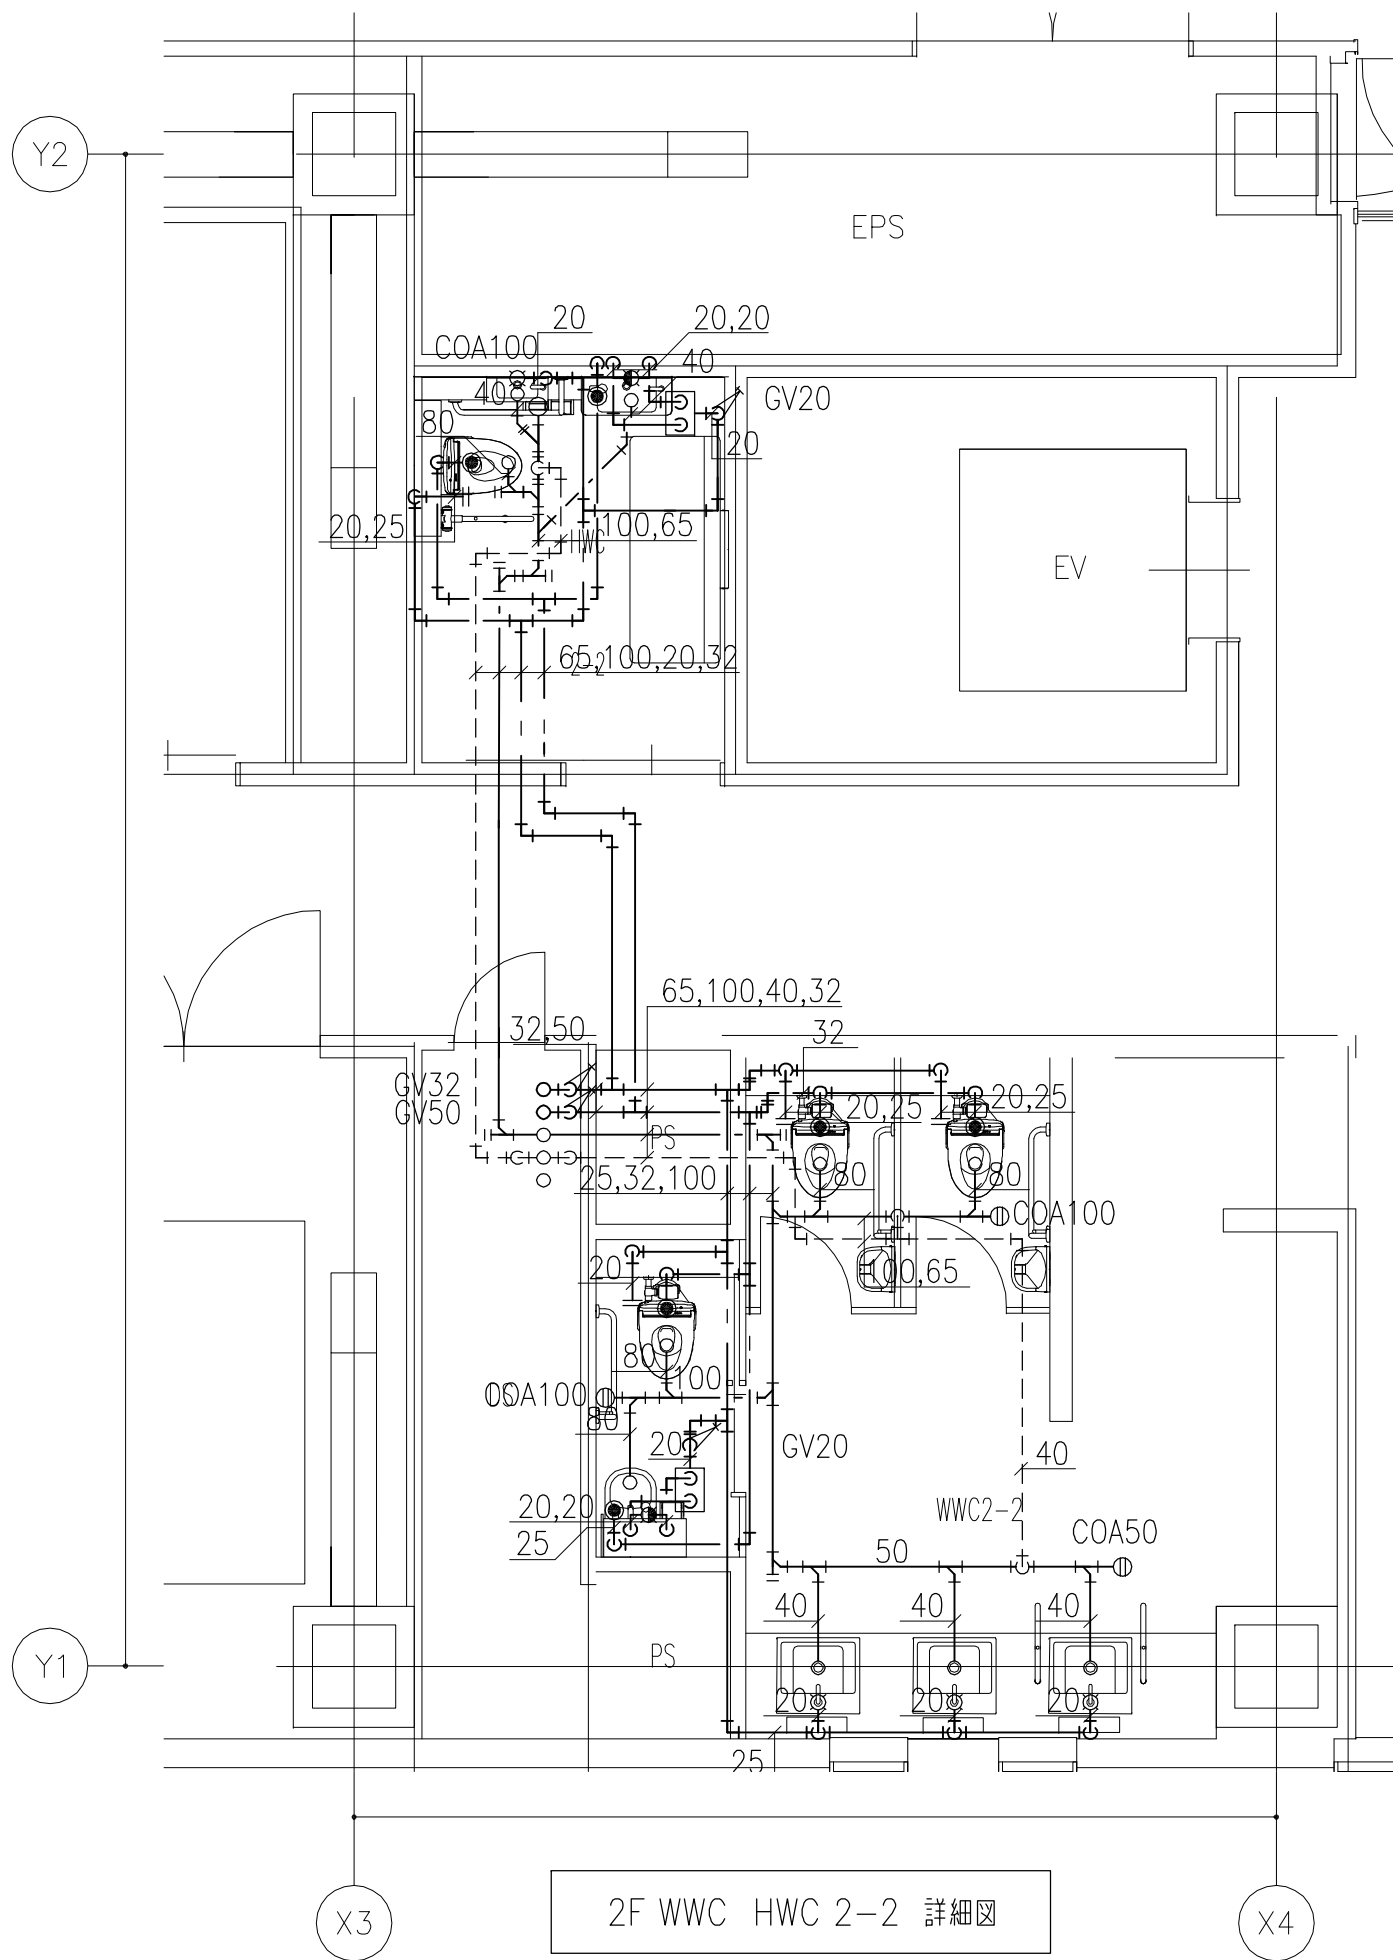

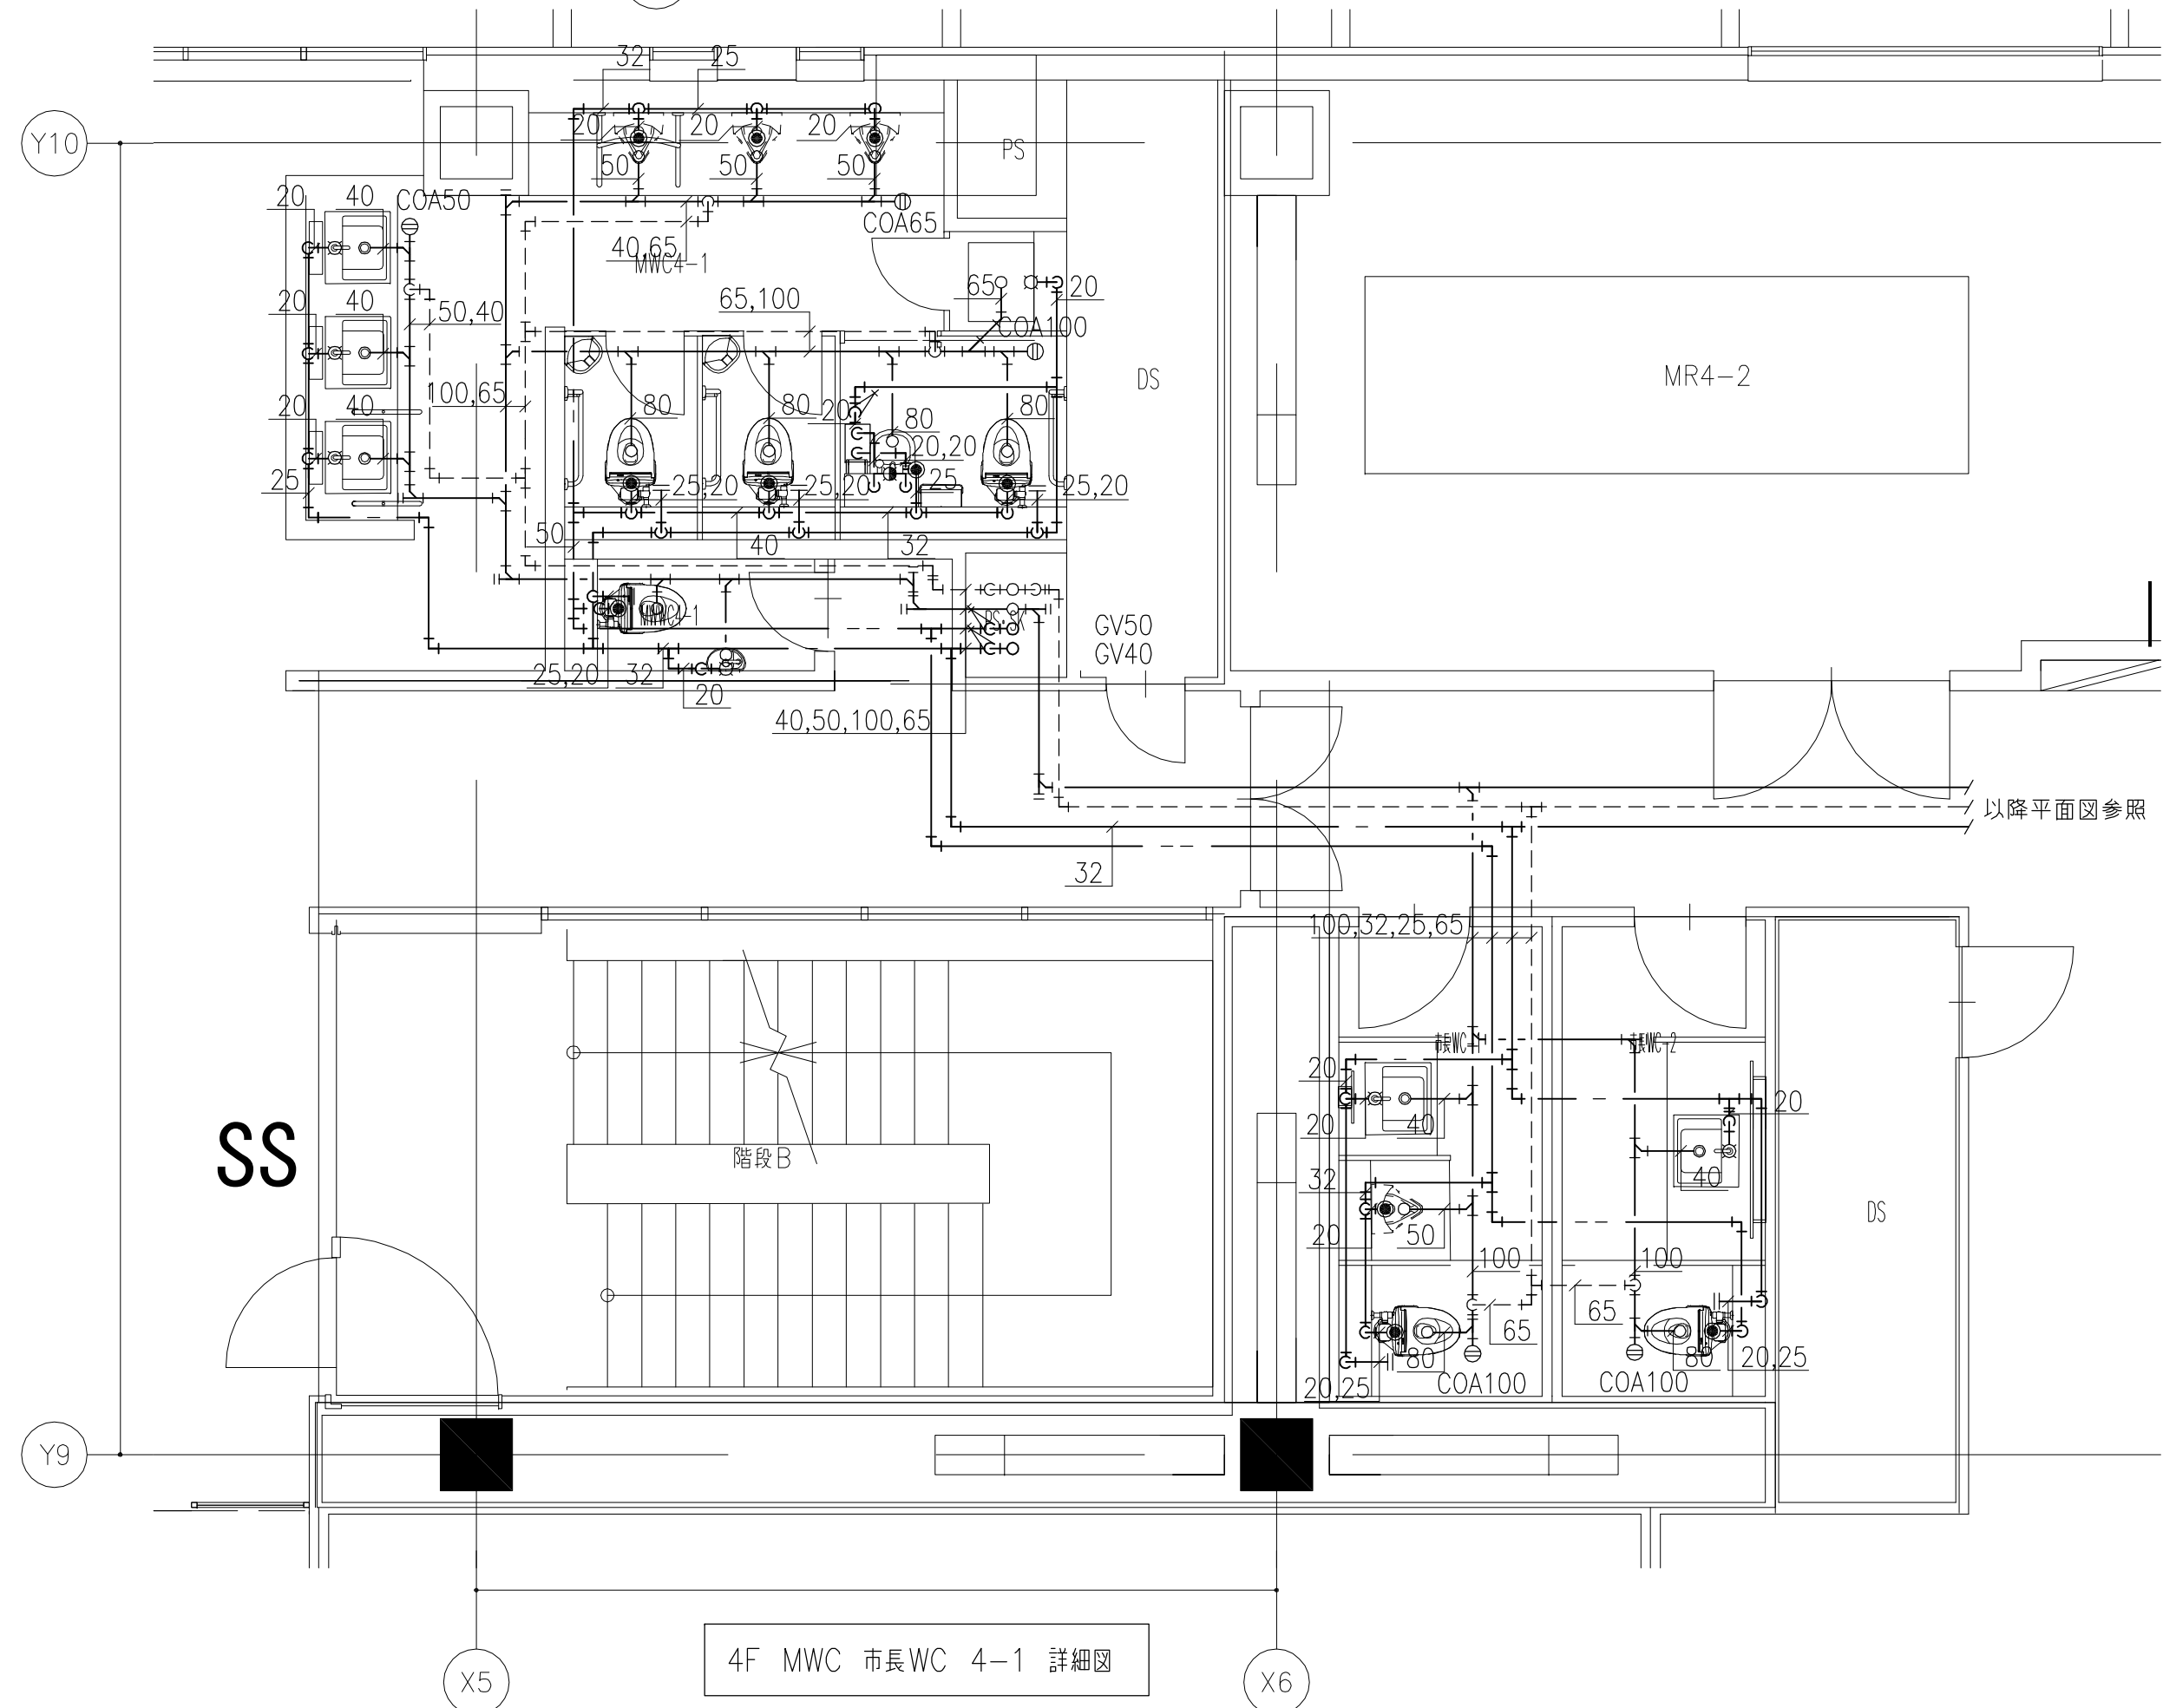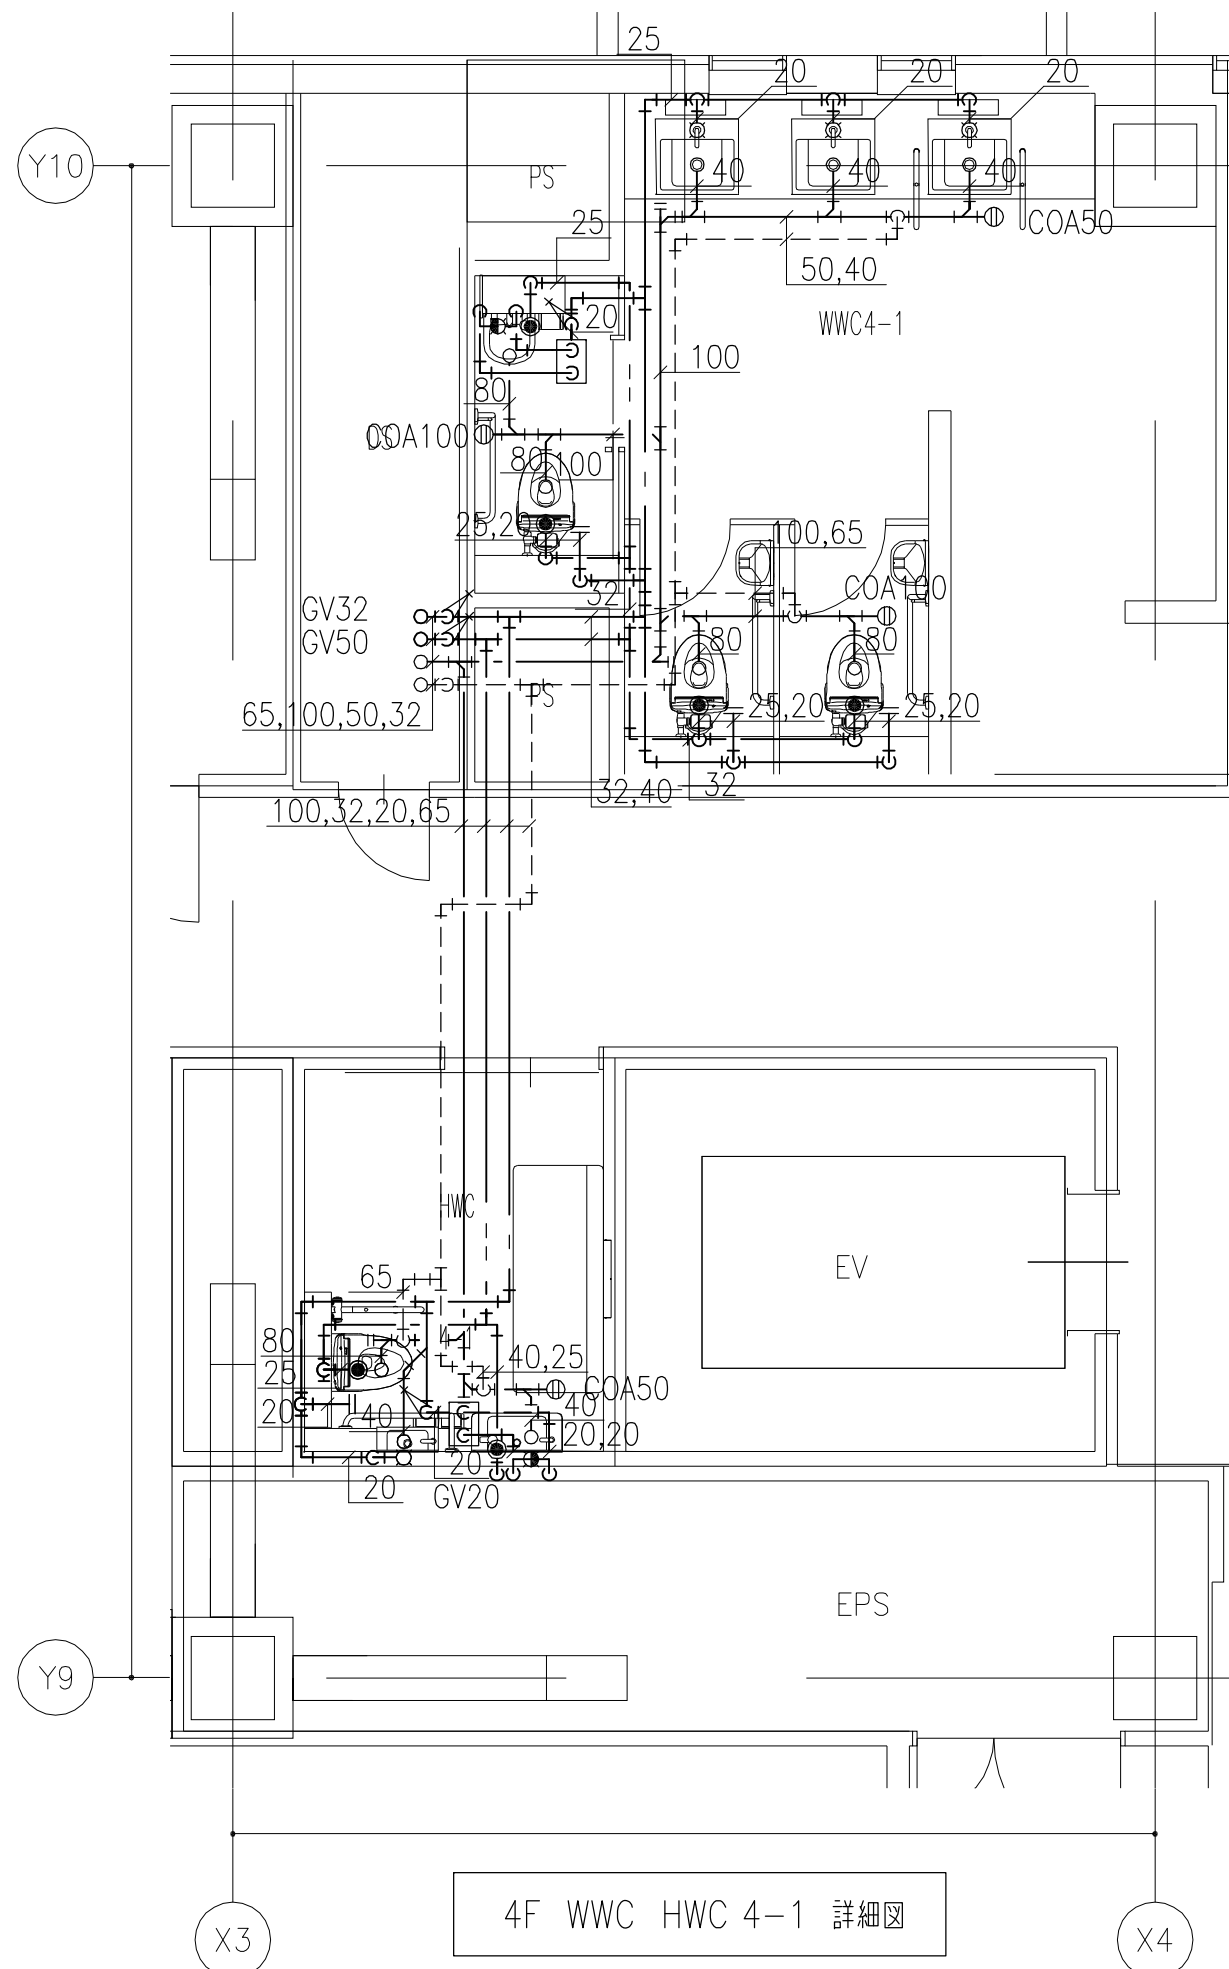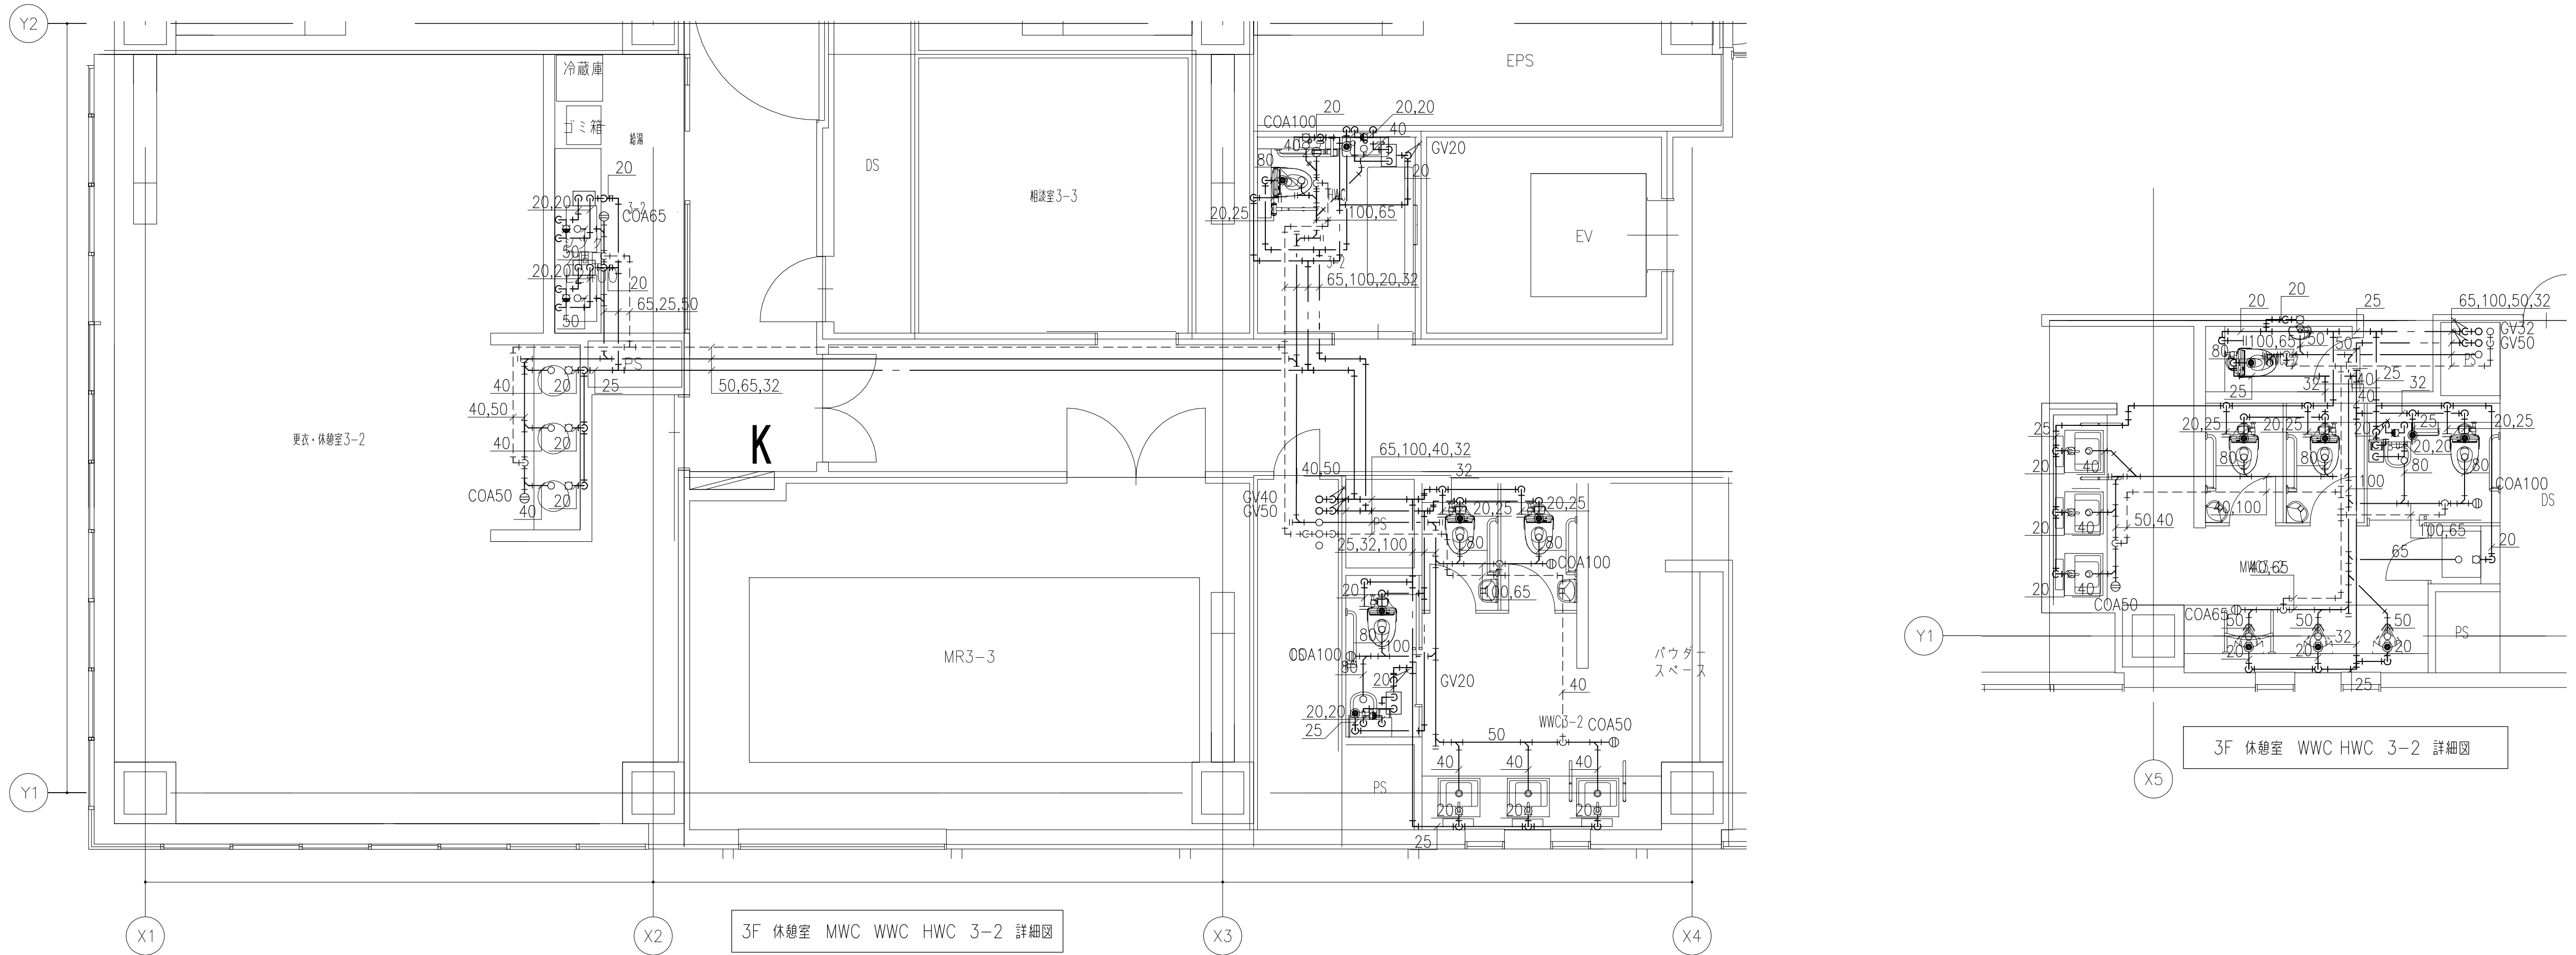


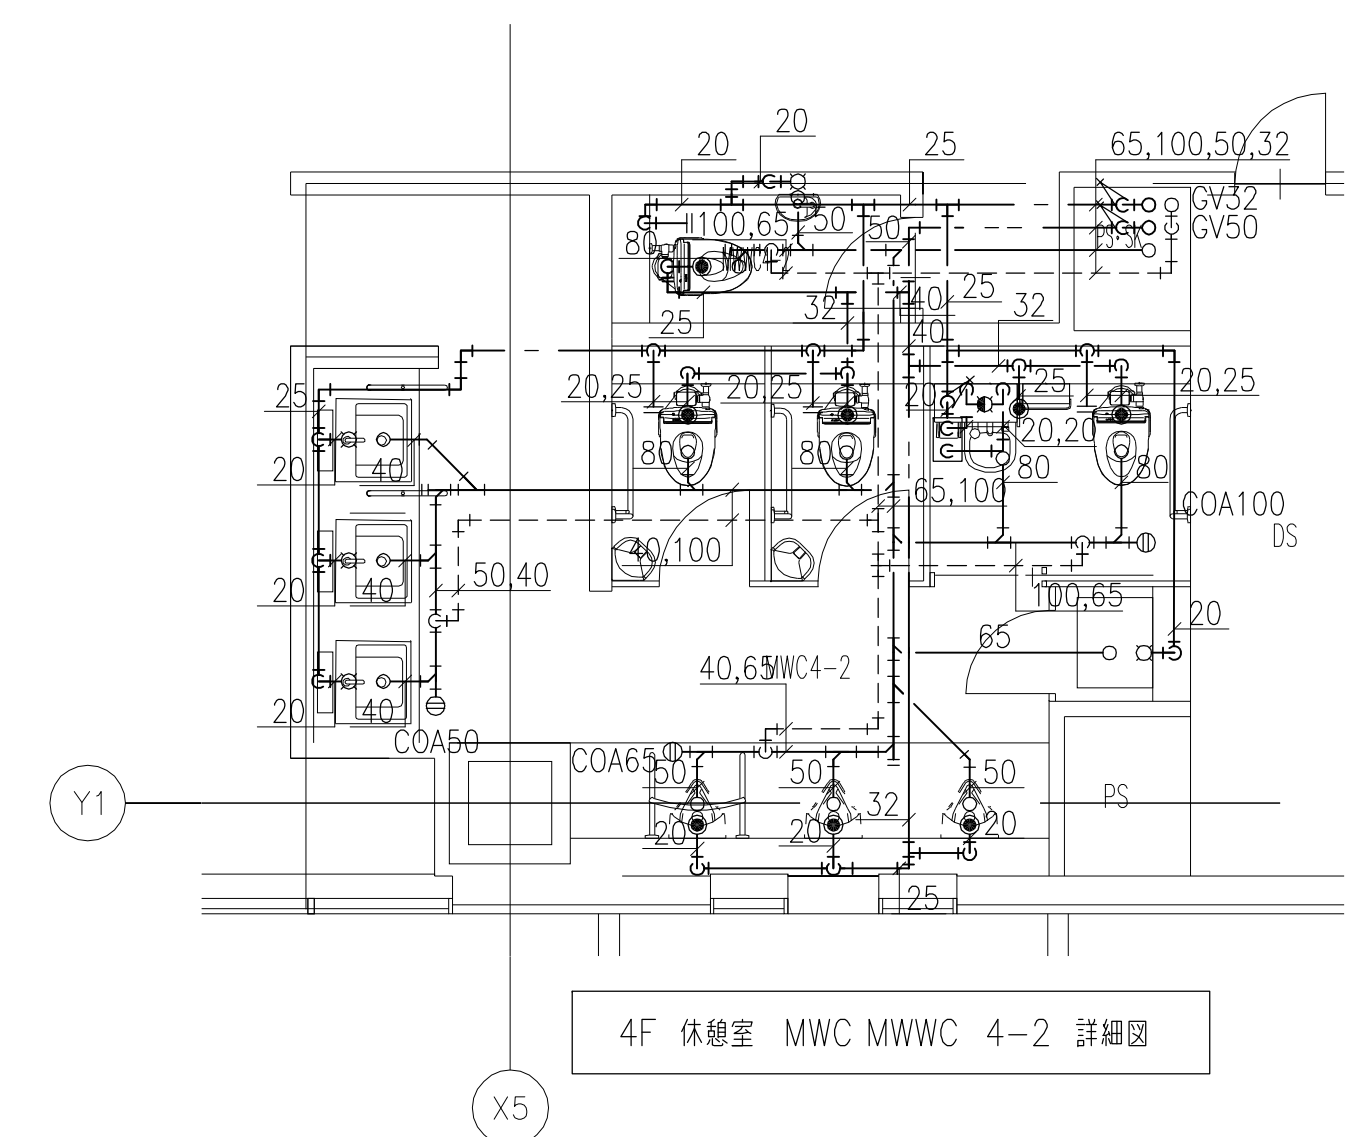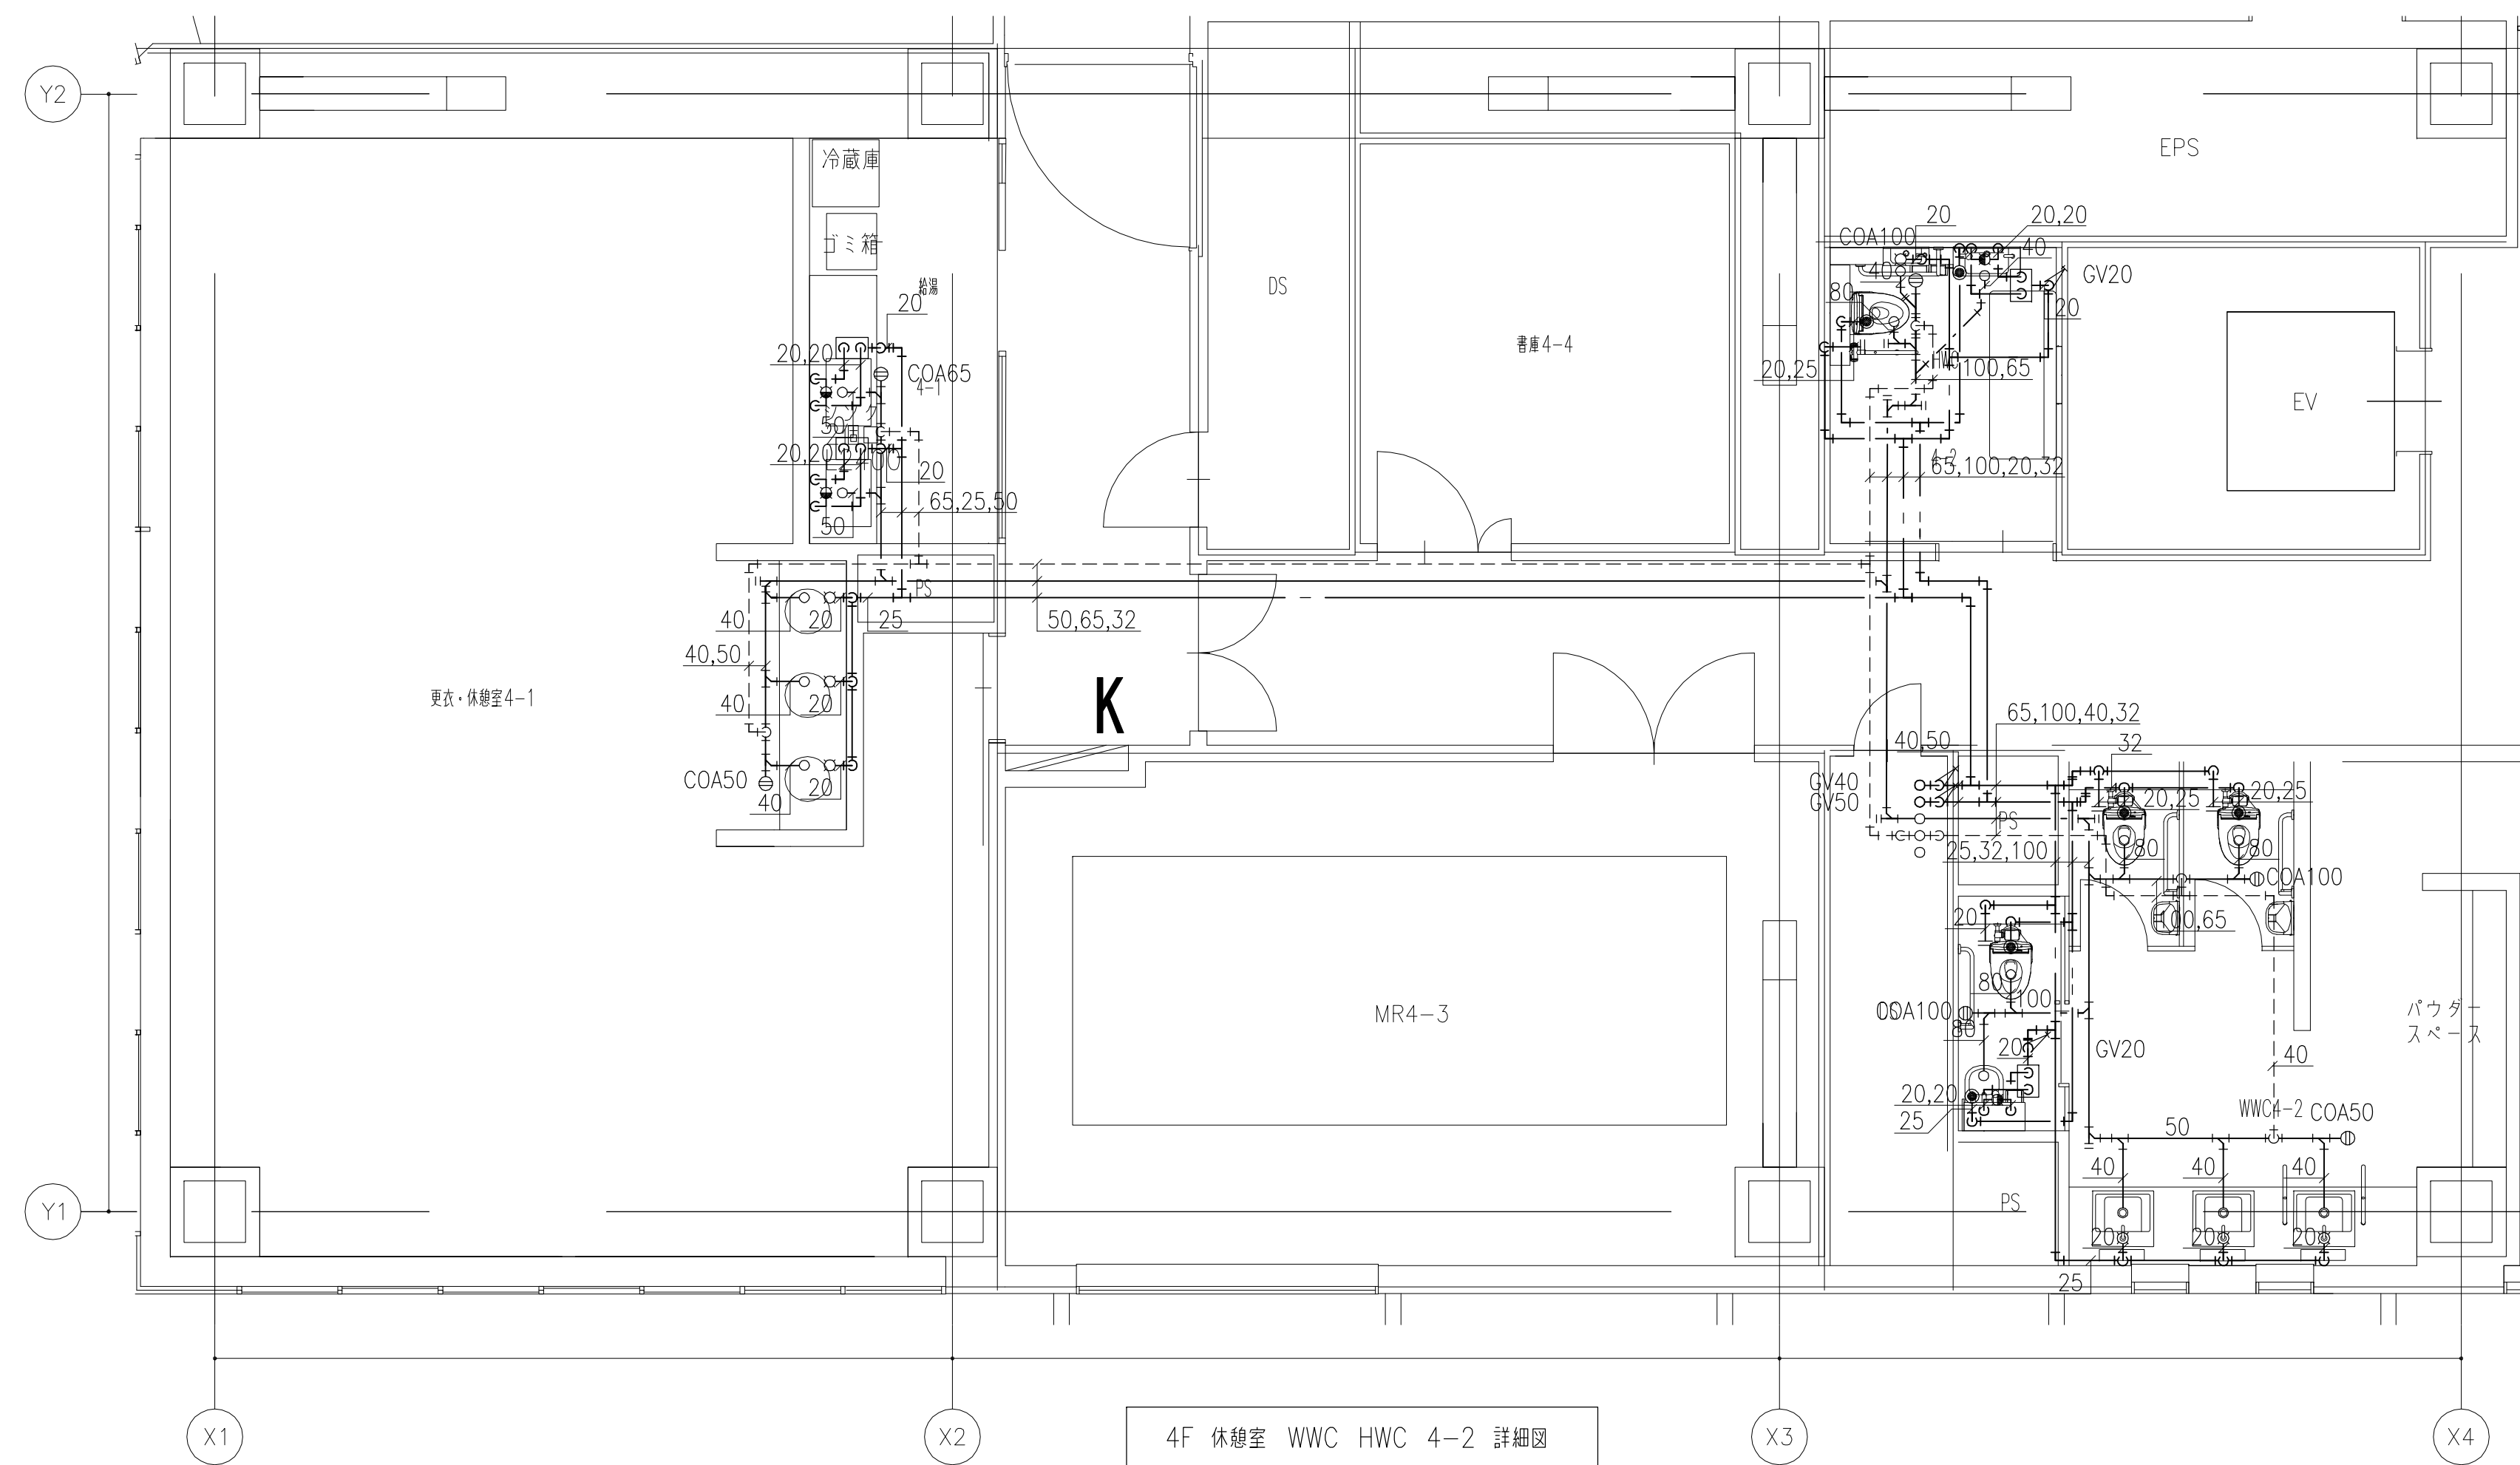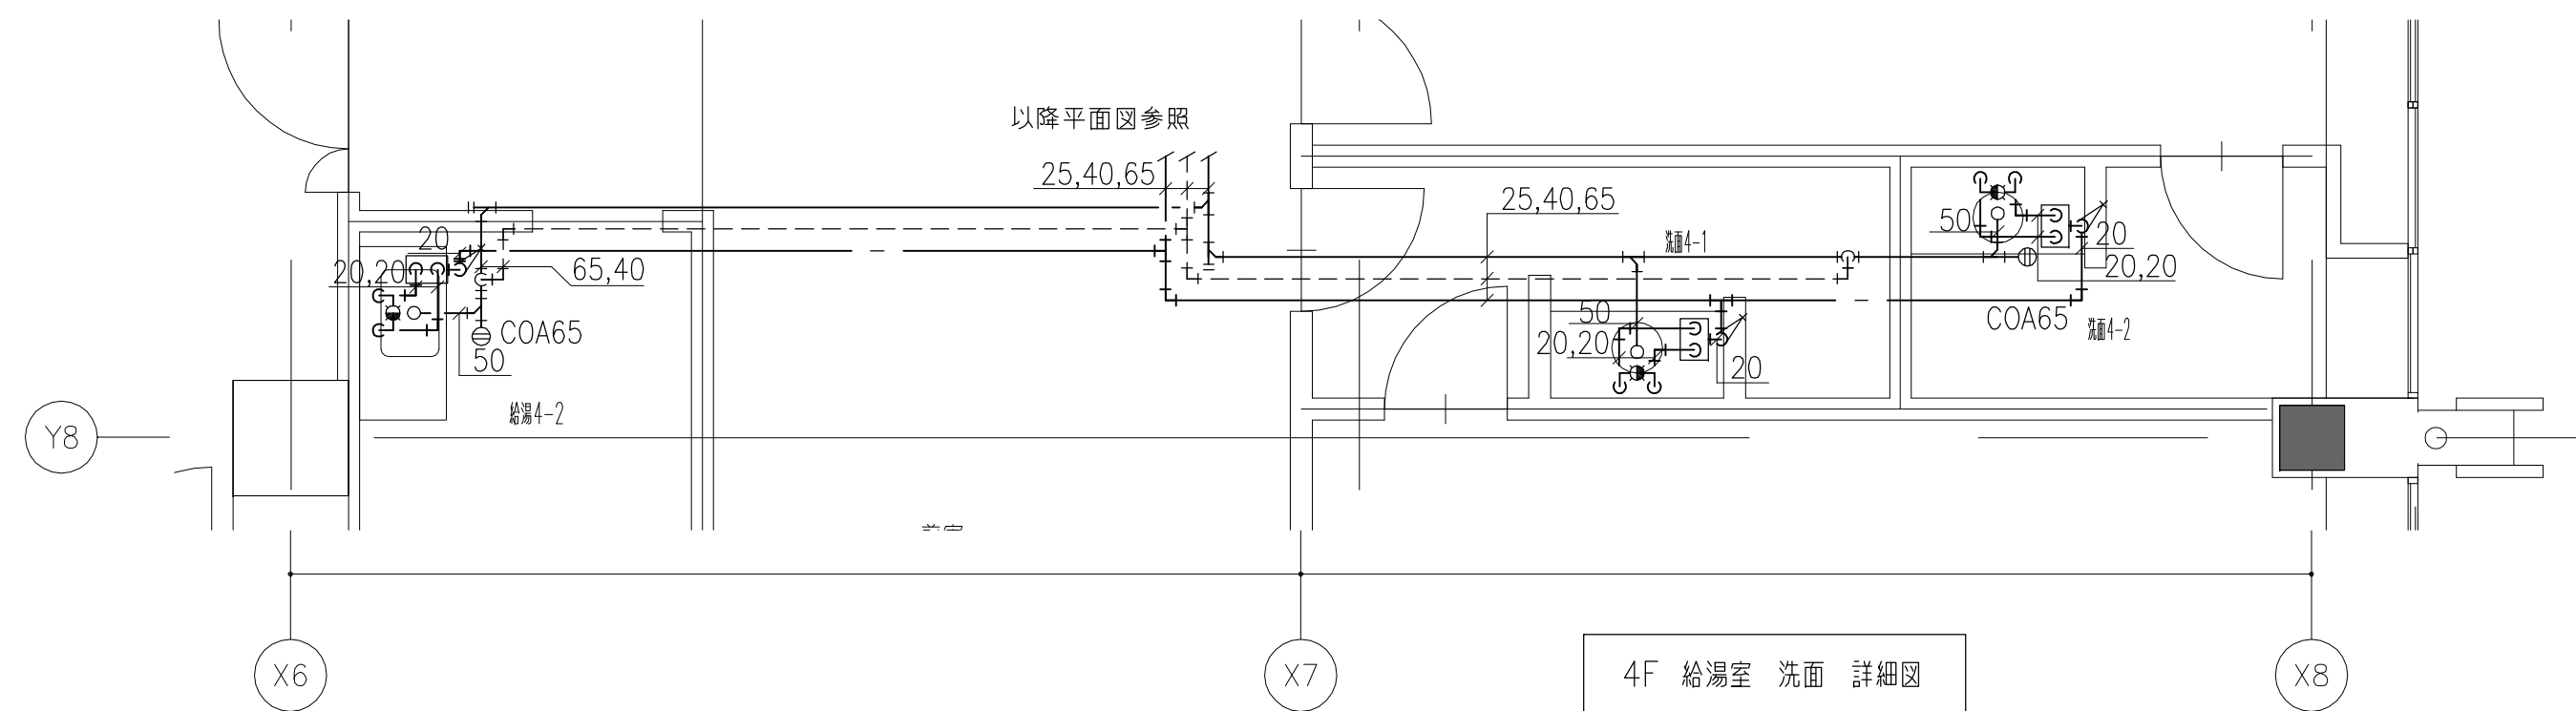

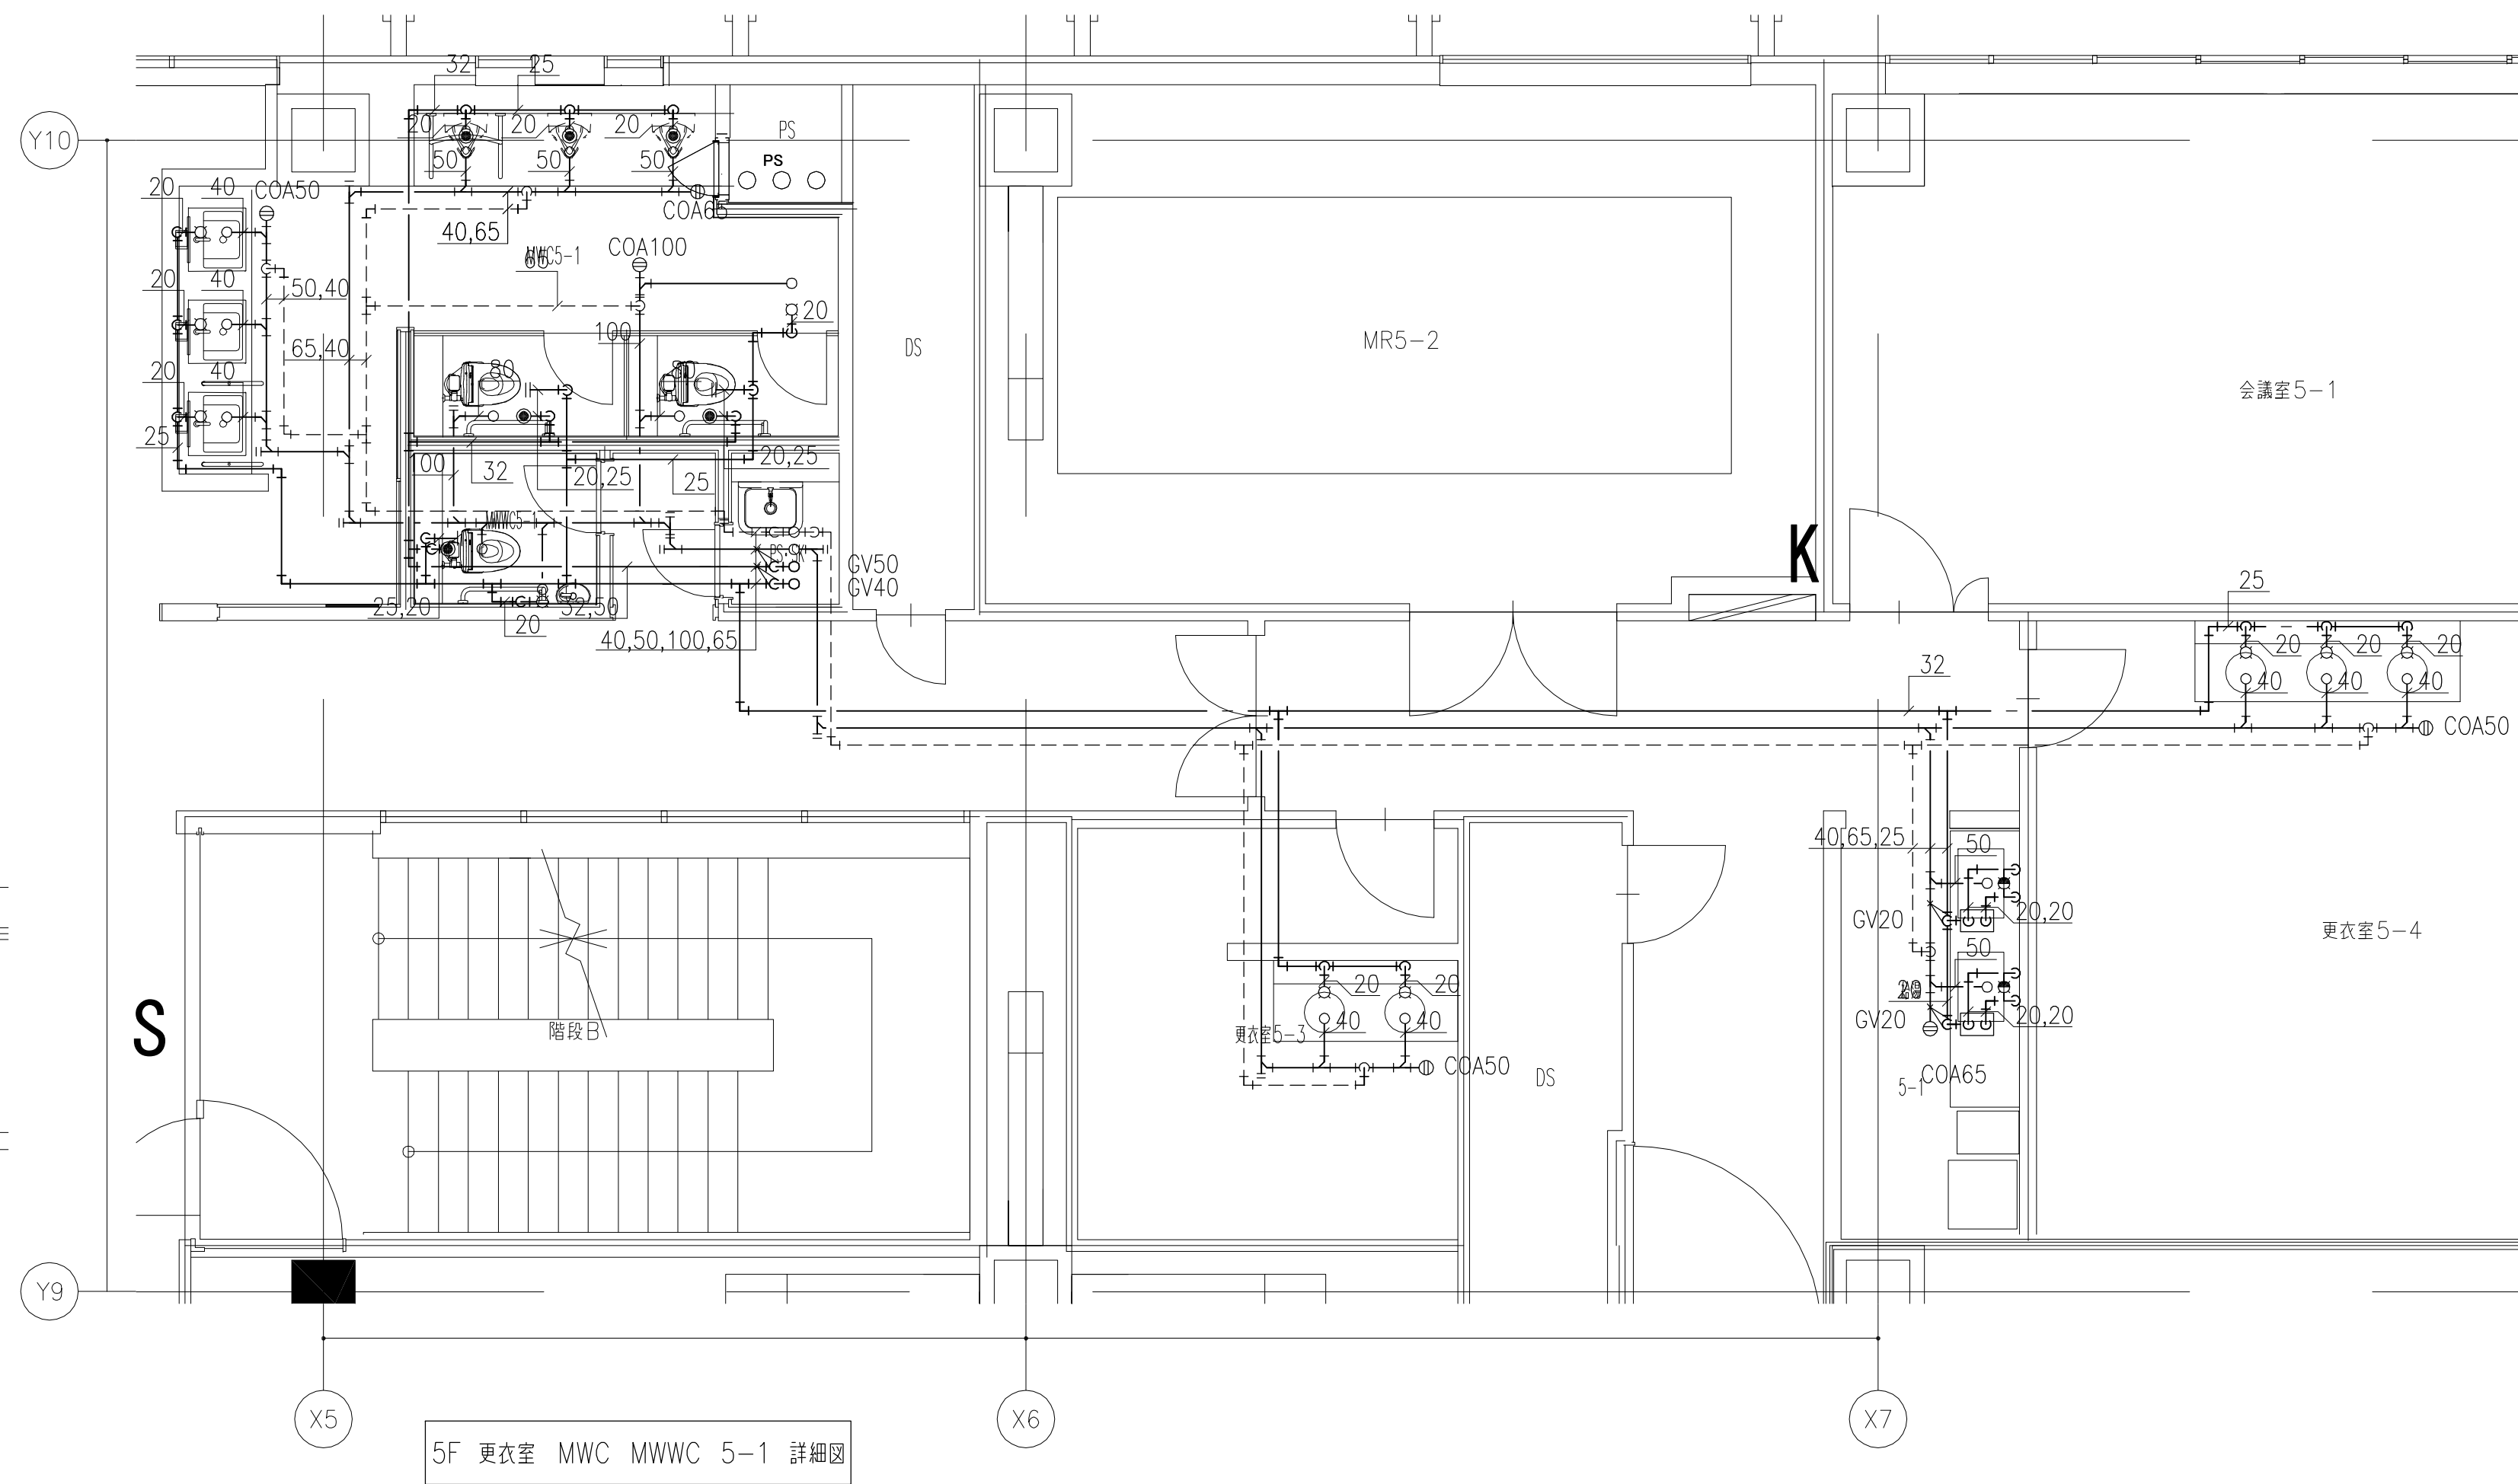


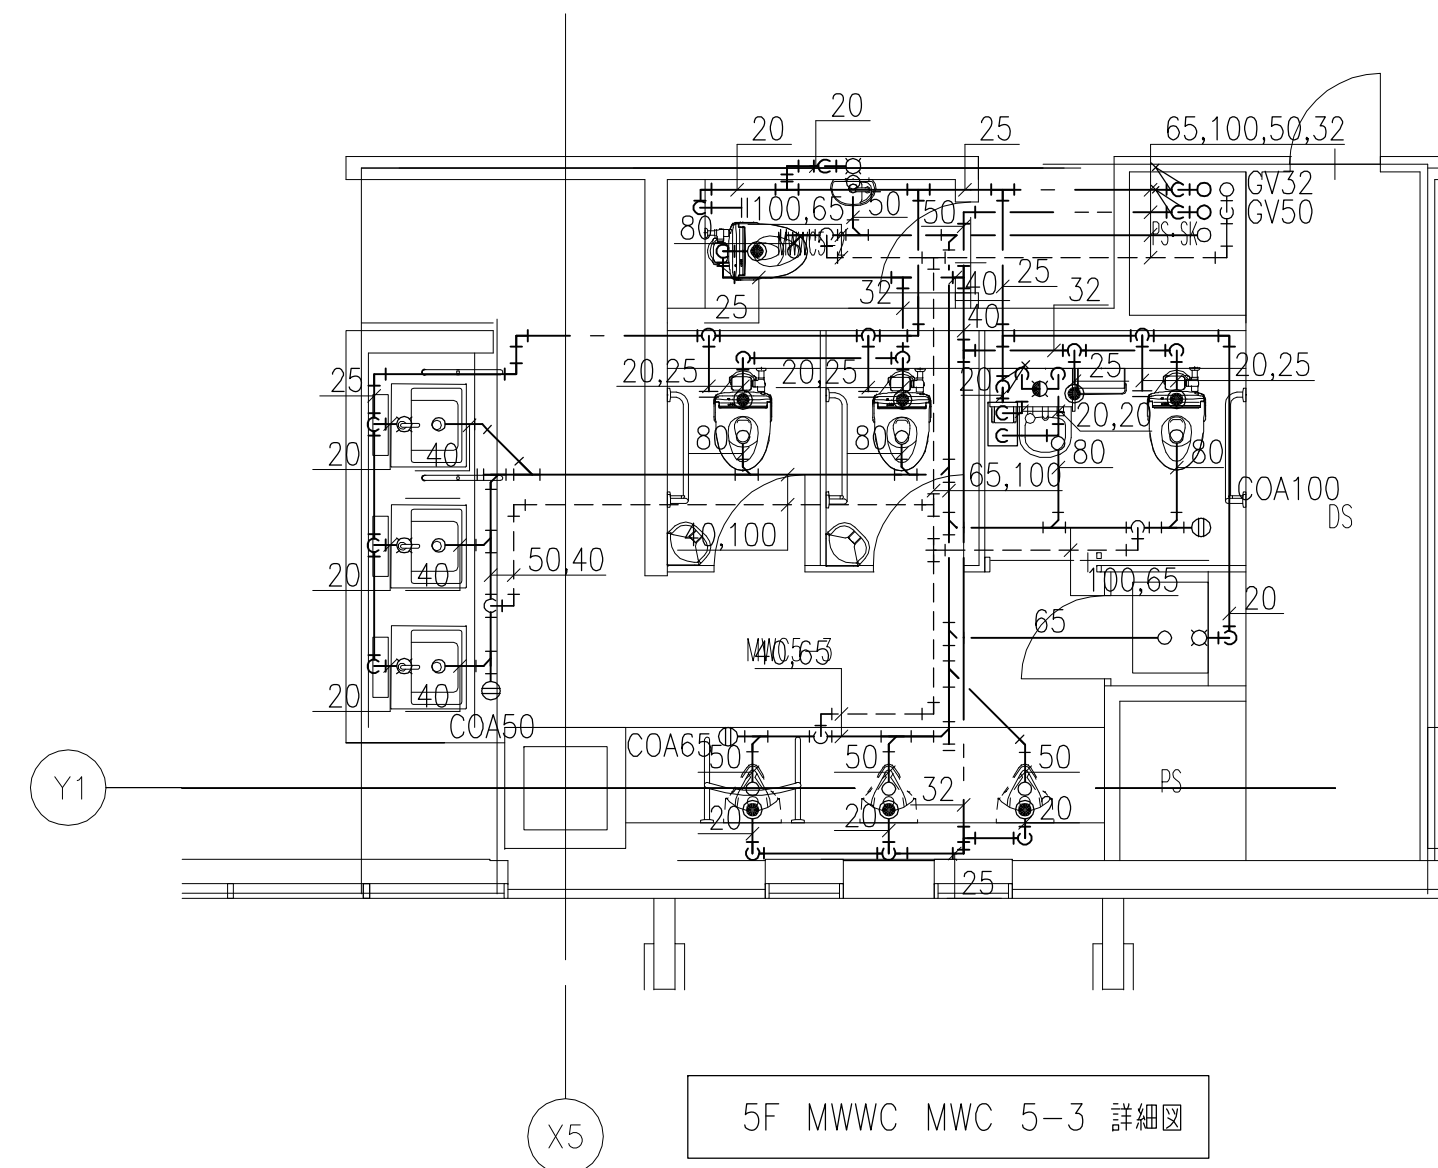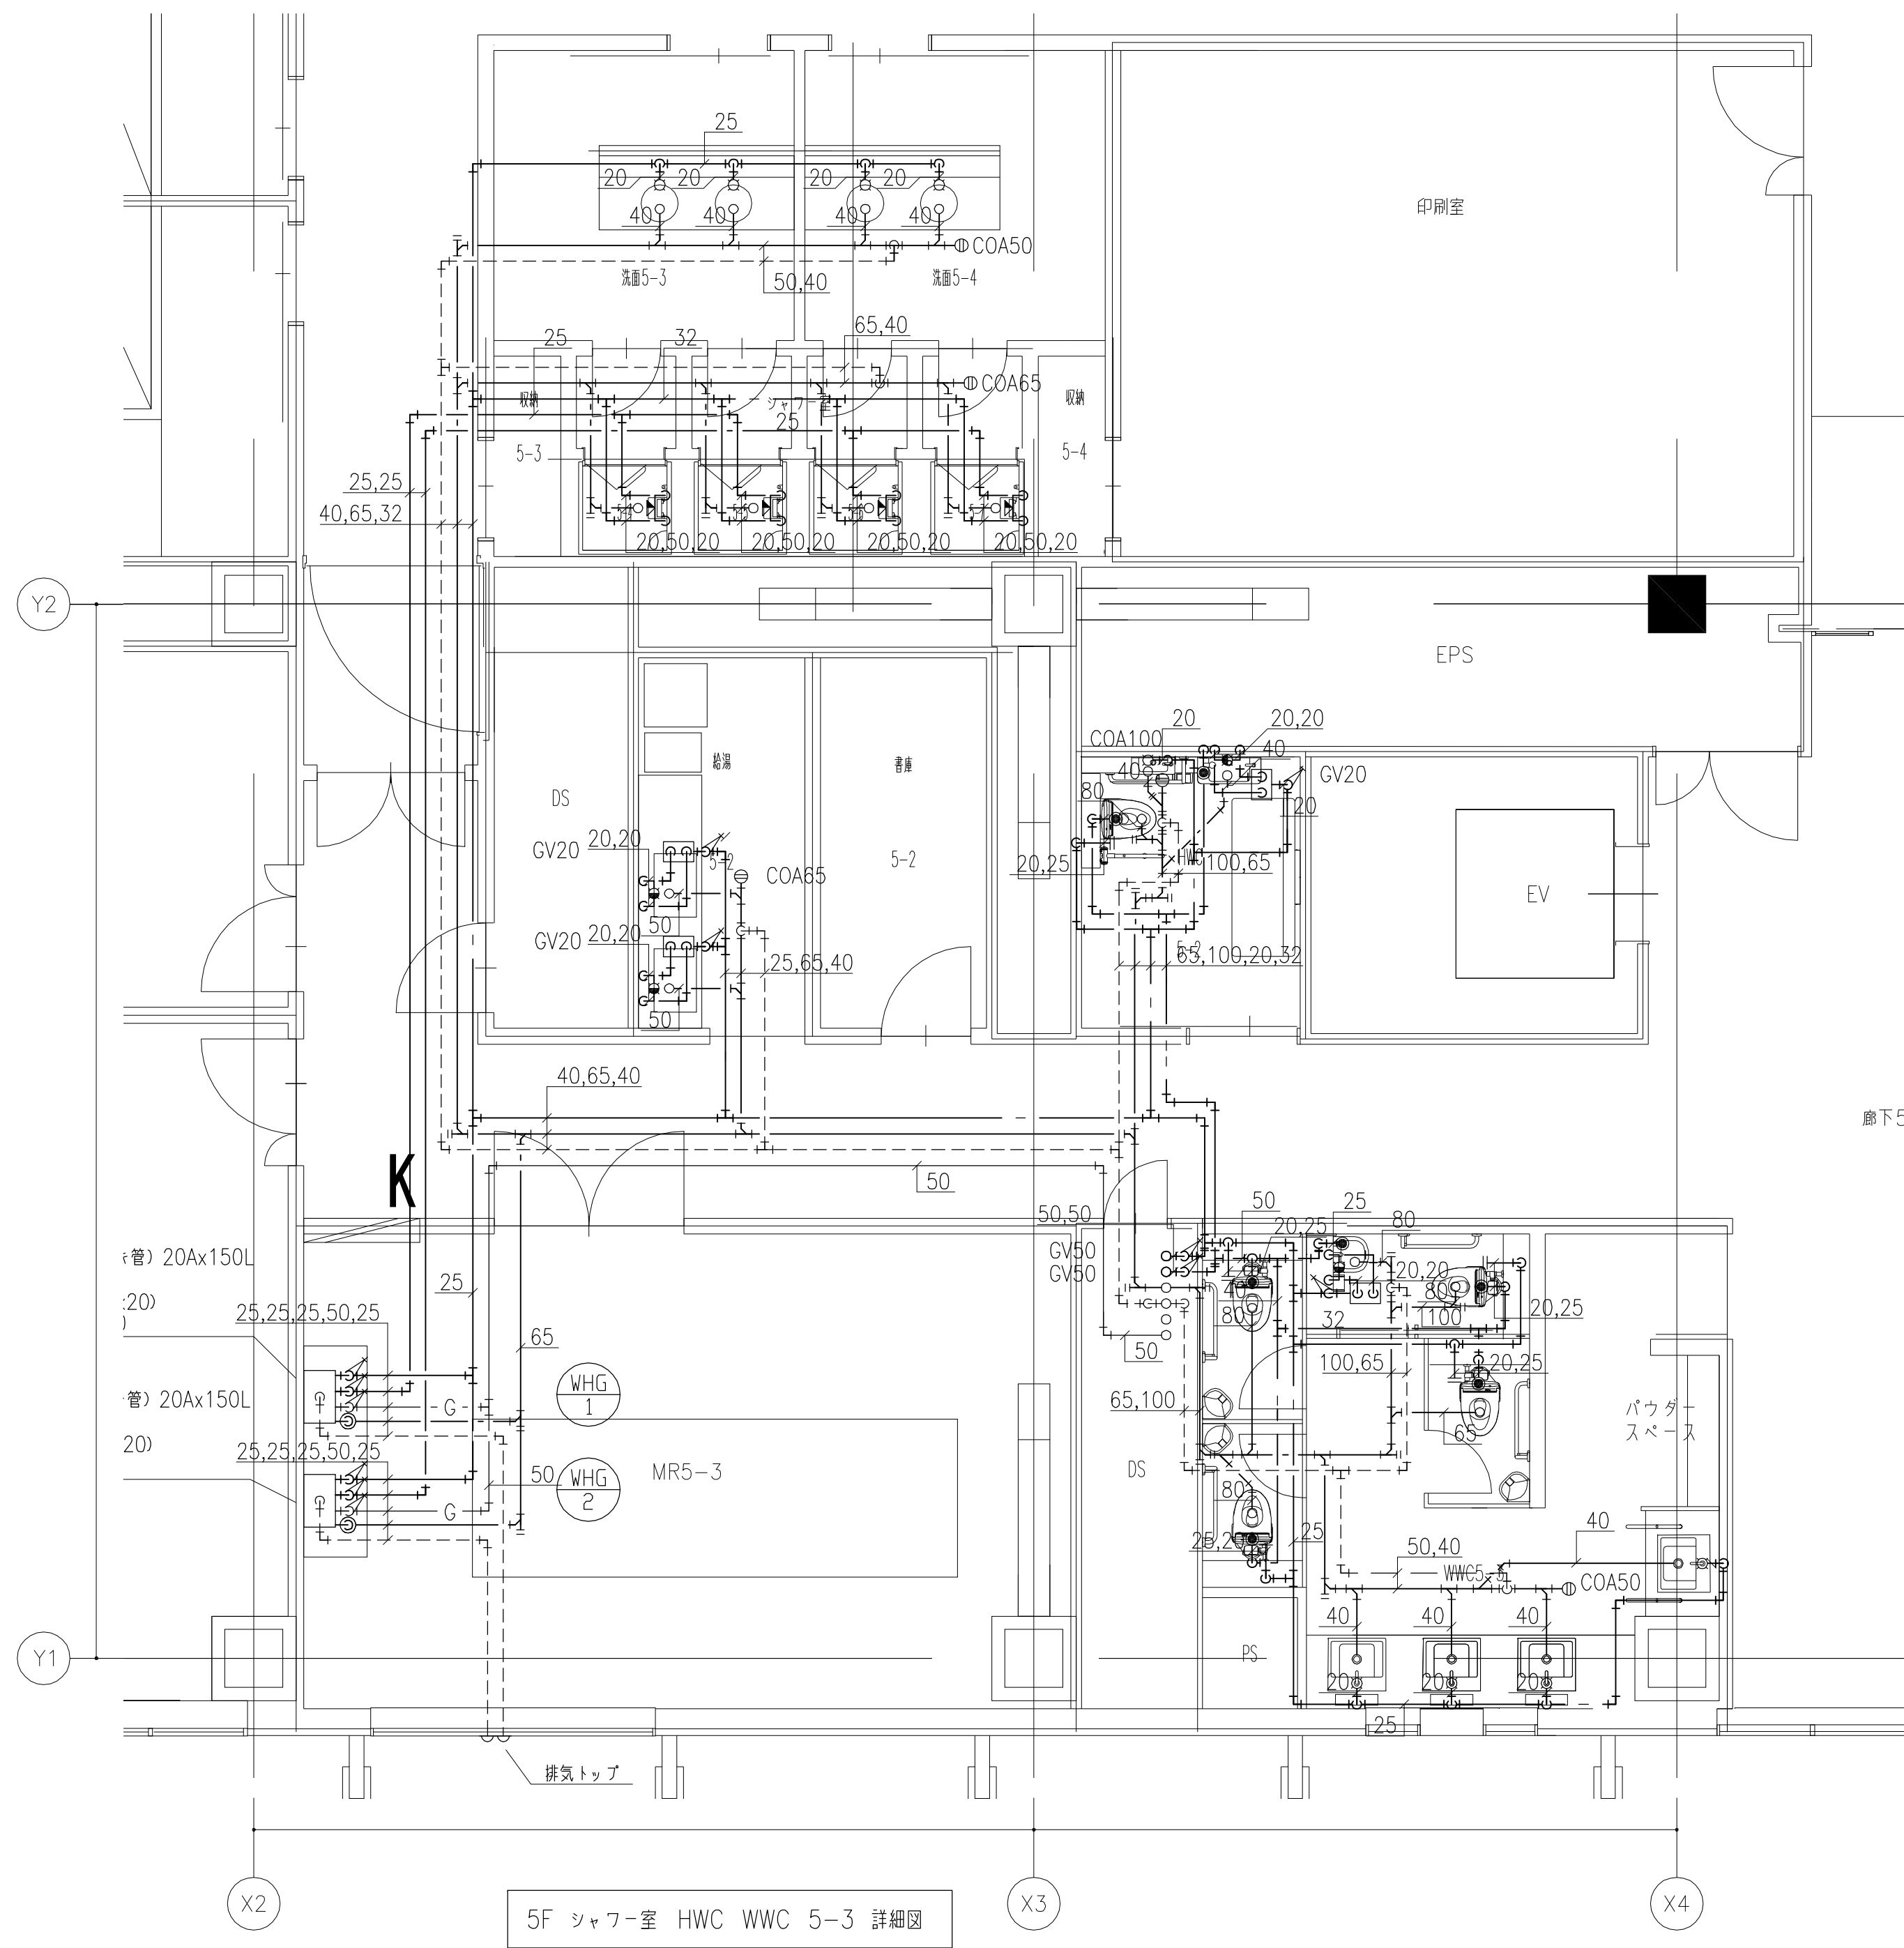




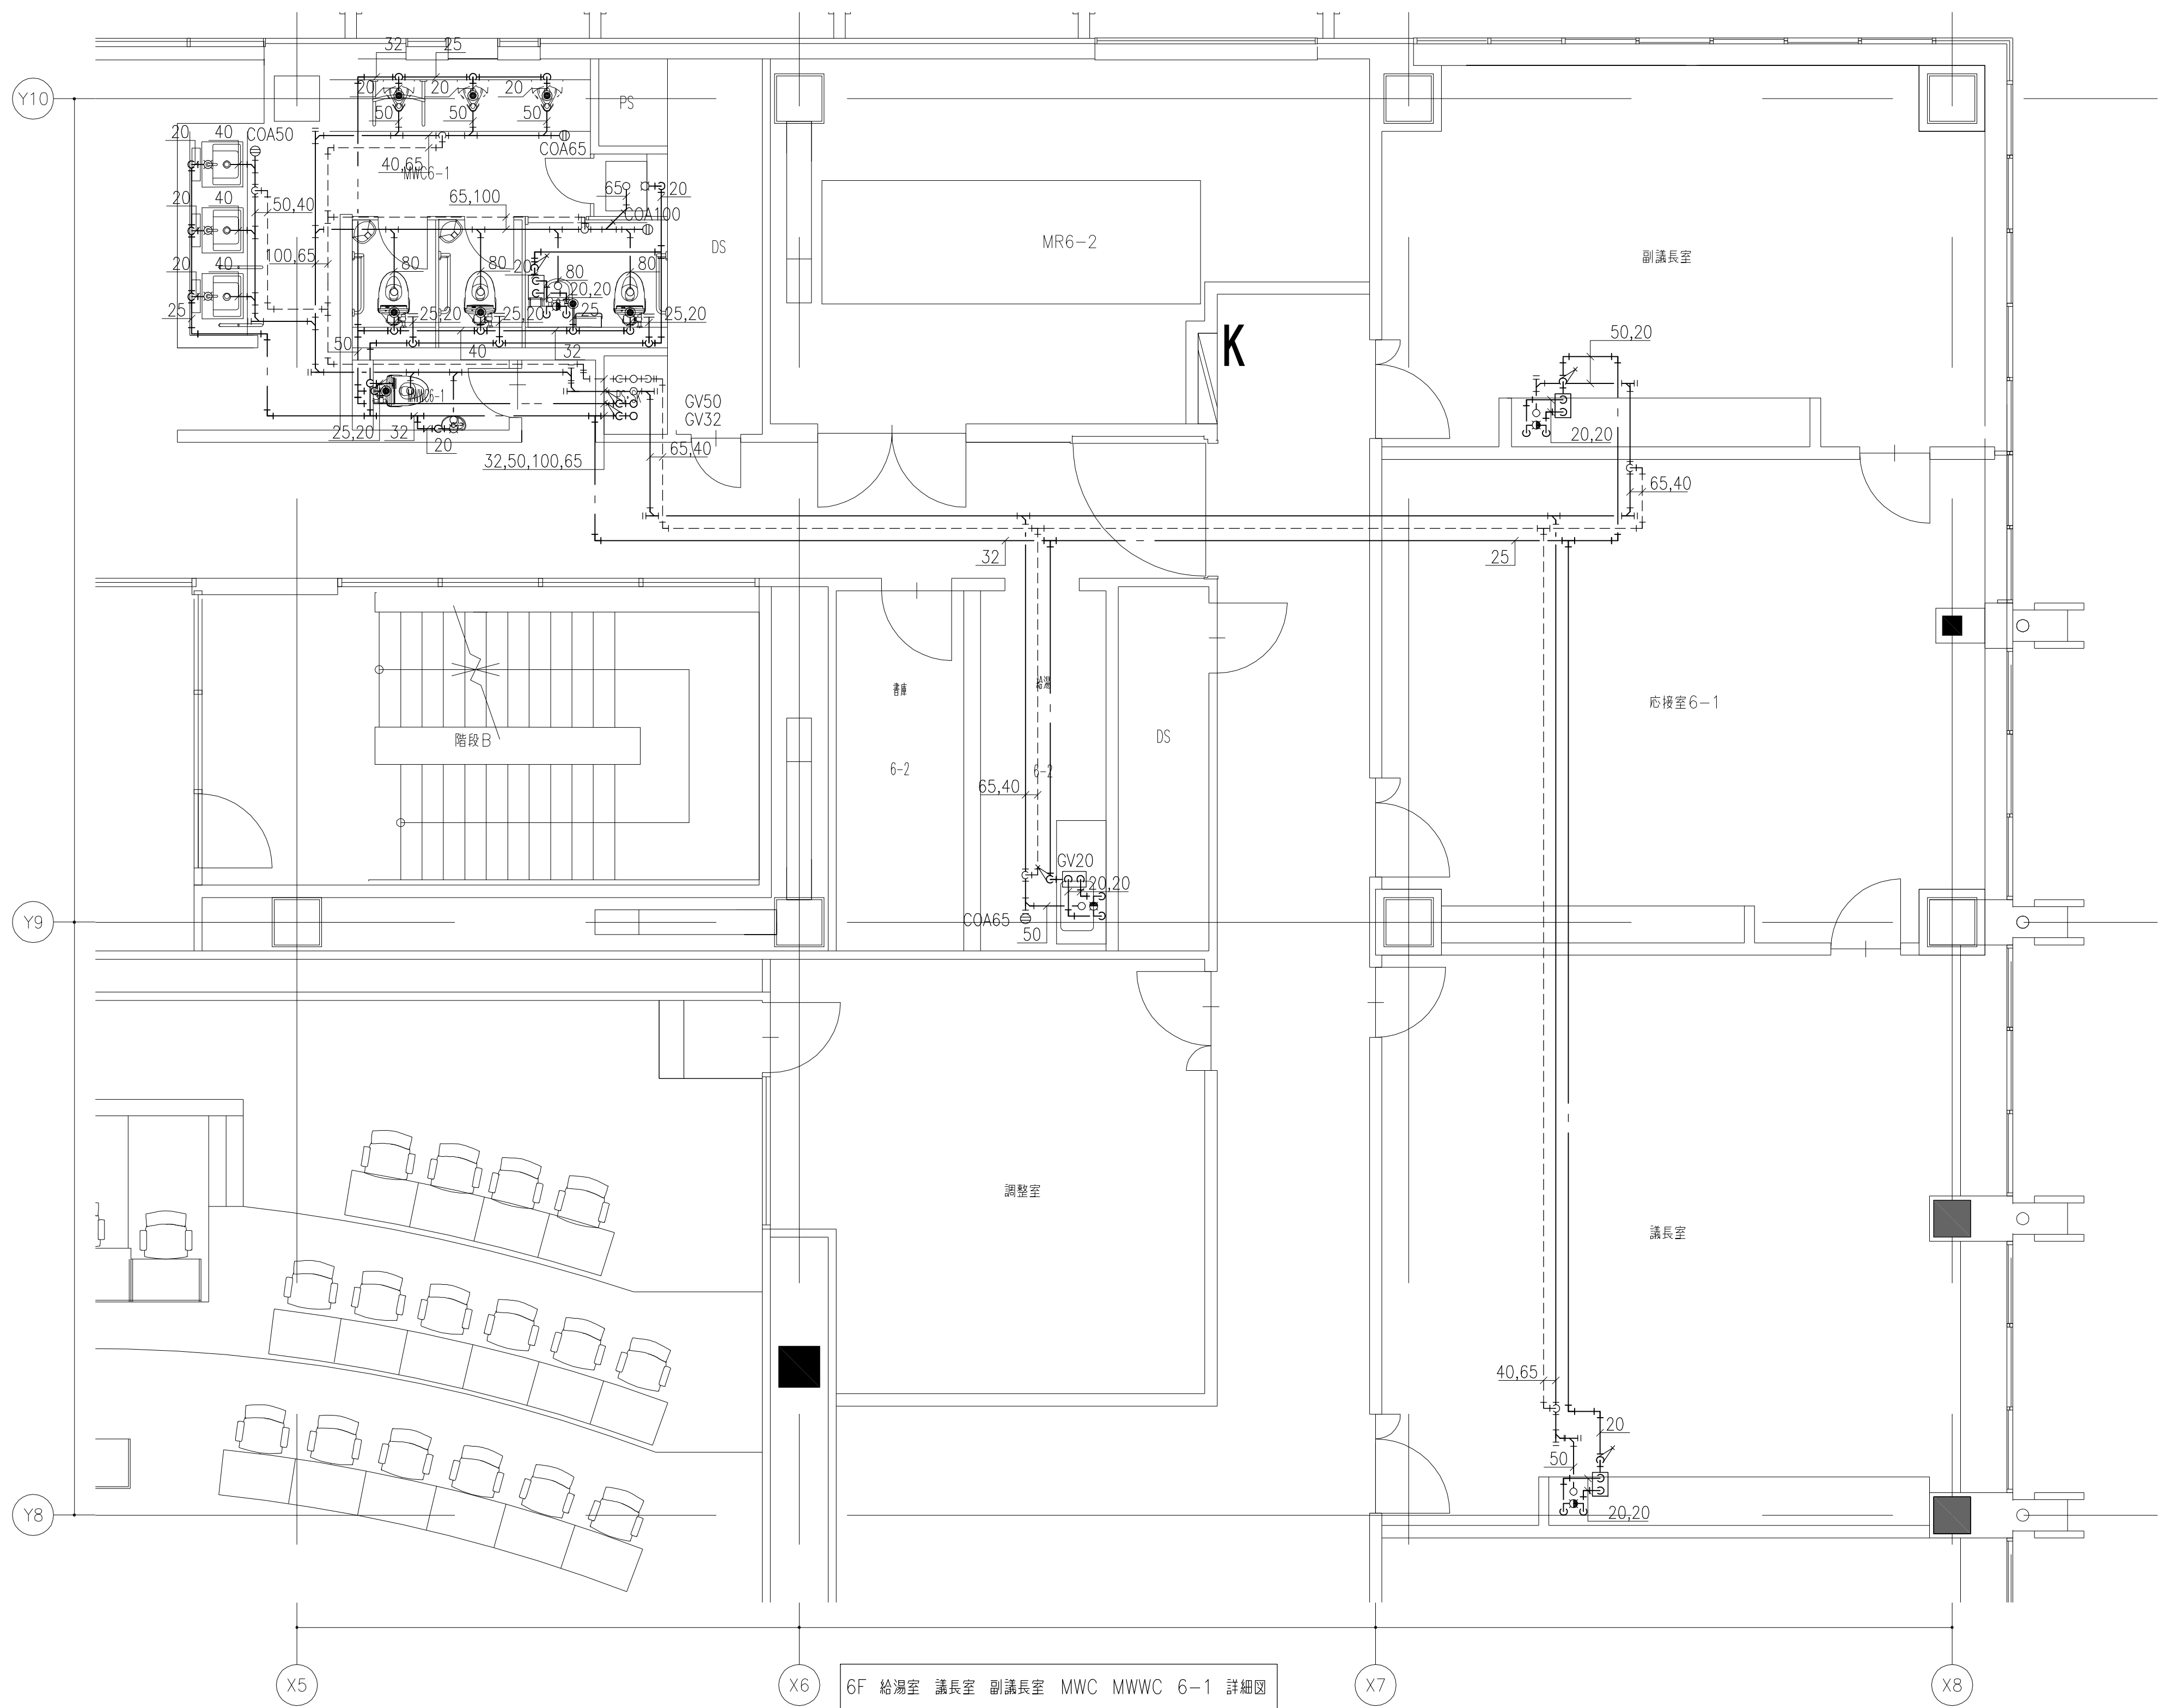

6F 給湯室 議長室 副議長室 MWC MWVC 6-1 詳細図

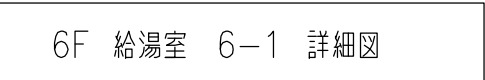

雨水ろ過システムフローシート  
8.0 m³/h  
(S=free)

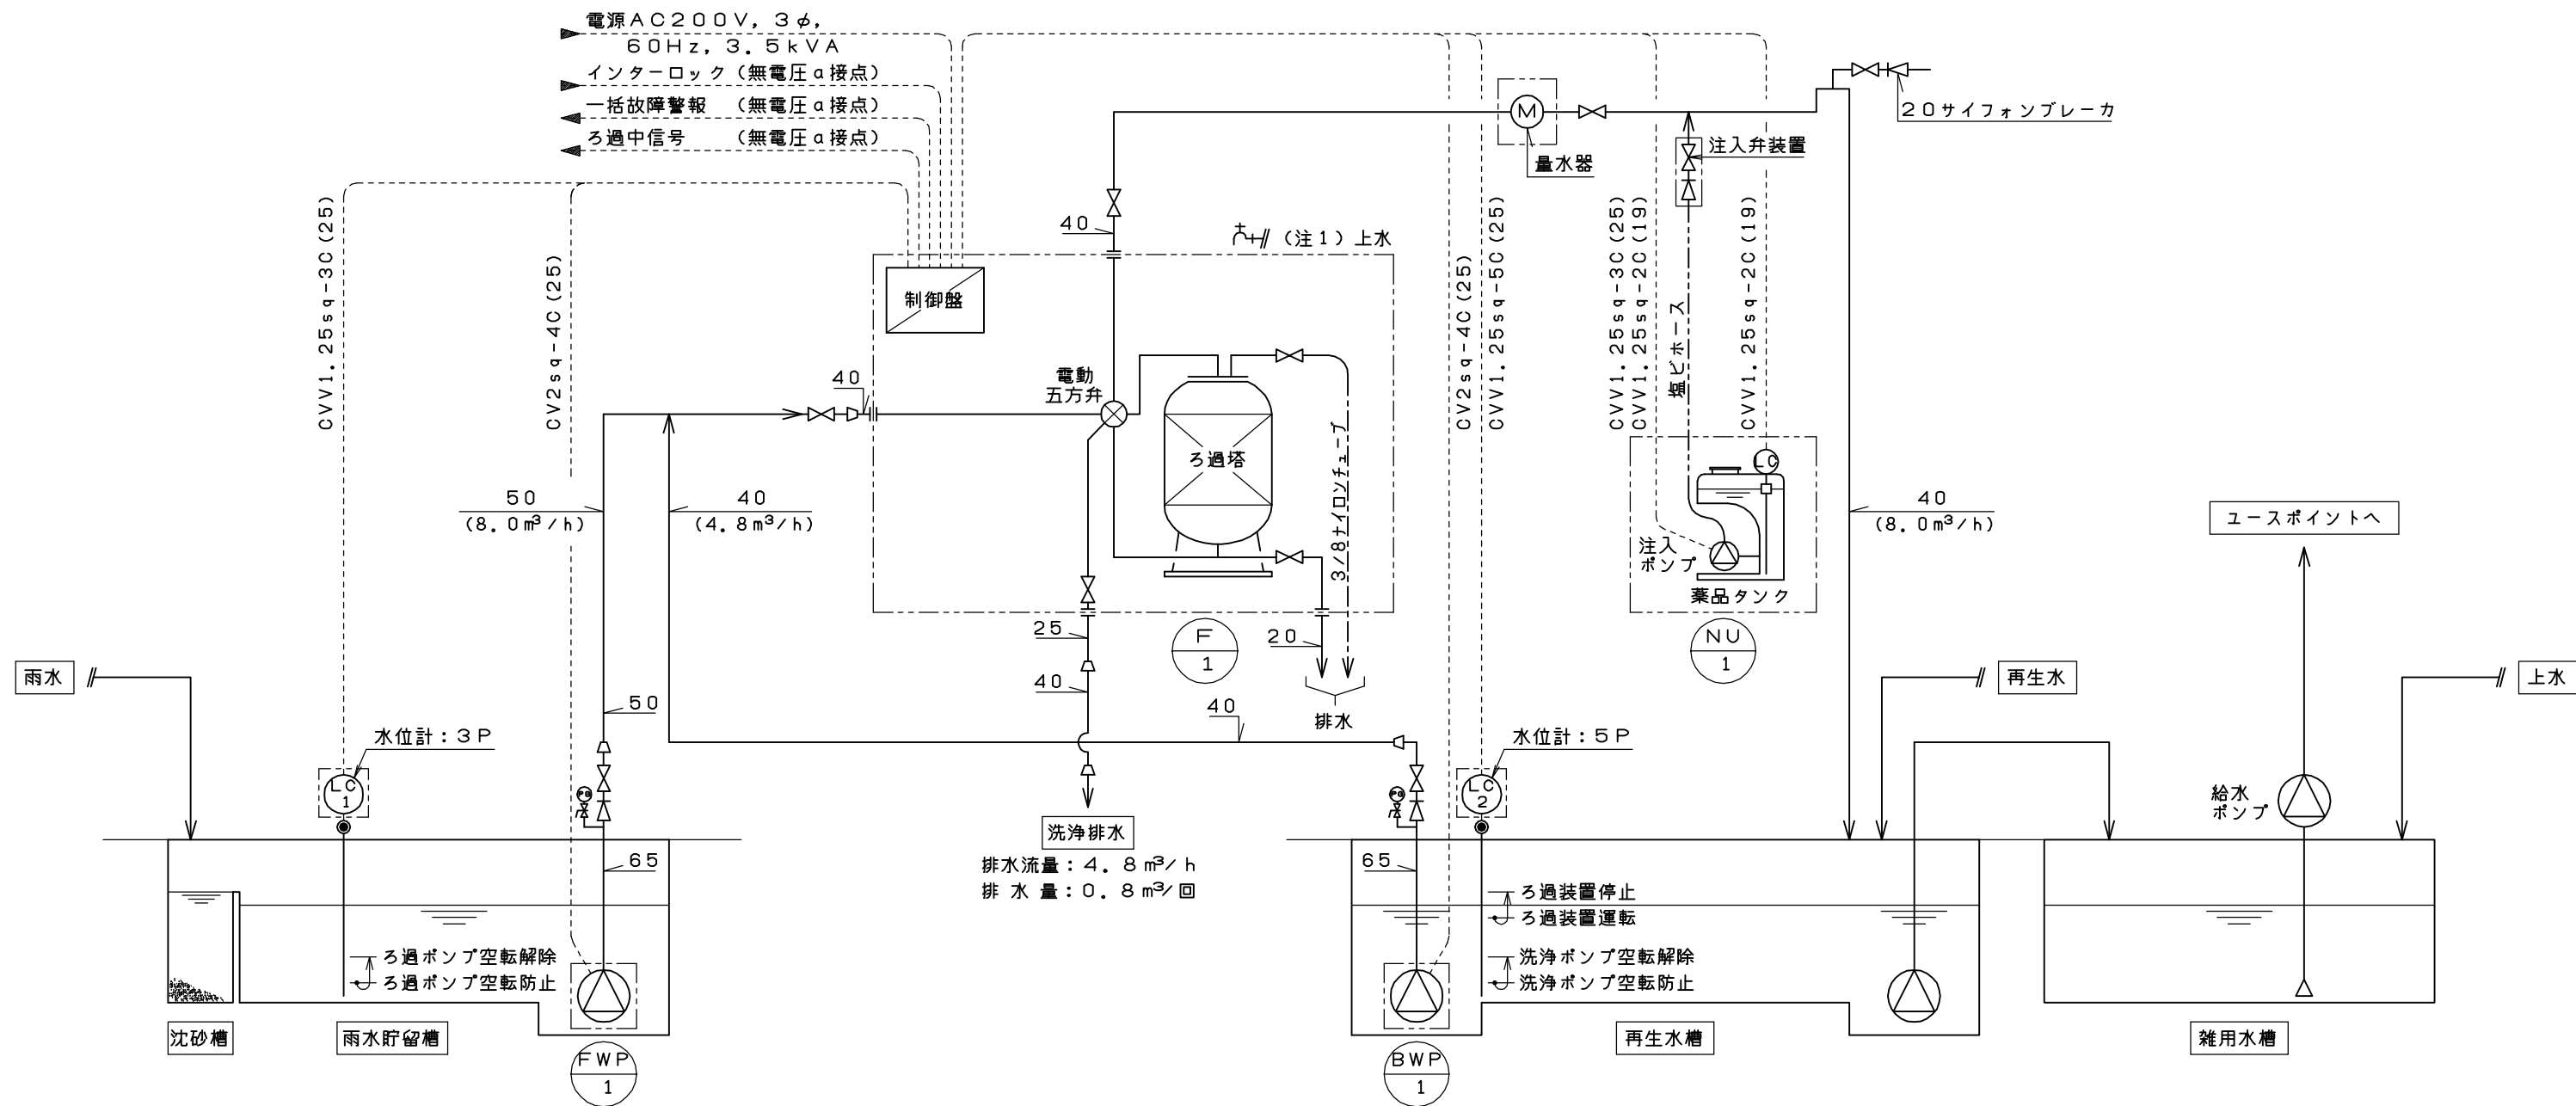


機器仕様表

記号	名称	仕様	電圧・容量			数量	備考
			φ相	電圧V	電容量kVA		
F-1	ろ過装置	処理水量：8.0 m³/h、電動五方弁による自動洗浄型 ろ過格付法：450φ×860H ろ過格材質：FRP製 ろ過剤：ろ過剤（ダイヤロンN-2） 70L 付属品：制御盤	3	200	3.5	1	量水器×1付属 水位計（5P）×1付属 水位計（3P）×1付属
FWP-1	ろ過ポンプ	型式：水中ポンプ（樹脂製） 口径：65A 吐出容量：133.4L/min×19m	3	200	2.2kW	1	標準付属品一式 着脱装置×1式付属
BWP-1	洗浄ポンプ	型式：水中ポンプ（樹脂製） 口径：65A 吐出容量：80L/min×16m	3	200	1.5kW	1	標準付属品一式 着脱装置×1式付属
NU-1	薬品注入装置	注入ポンプ+薬品タンク一体型 （注入ポンプ）電磁駆動ダイヤフラムポンプ（自動空気抜機構付） 吐出容量：35mL/min×0.5MPa （薬品タンク）120L、材質：PE 付属品：注入弁装置、電ヒース、レベルセンサ	1	200	20W	1 (1)	

※図中 内はろ過設備範囲を示す。  
※図中 は制御可能機器範囲を示す。  
(注1) 上水カタンは、薬液の希釈等に使用するので、  
設置付近に設置すること。  
(注2) 薬液点はF.L.+1700mm以下の高さに設置  
すること。

雨水ろ過システム機械室配置図  
(S=1/100)

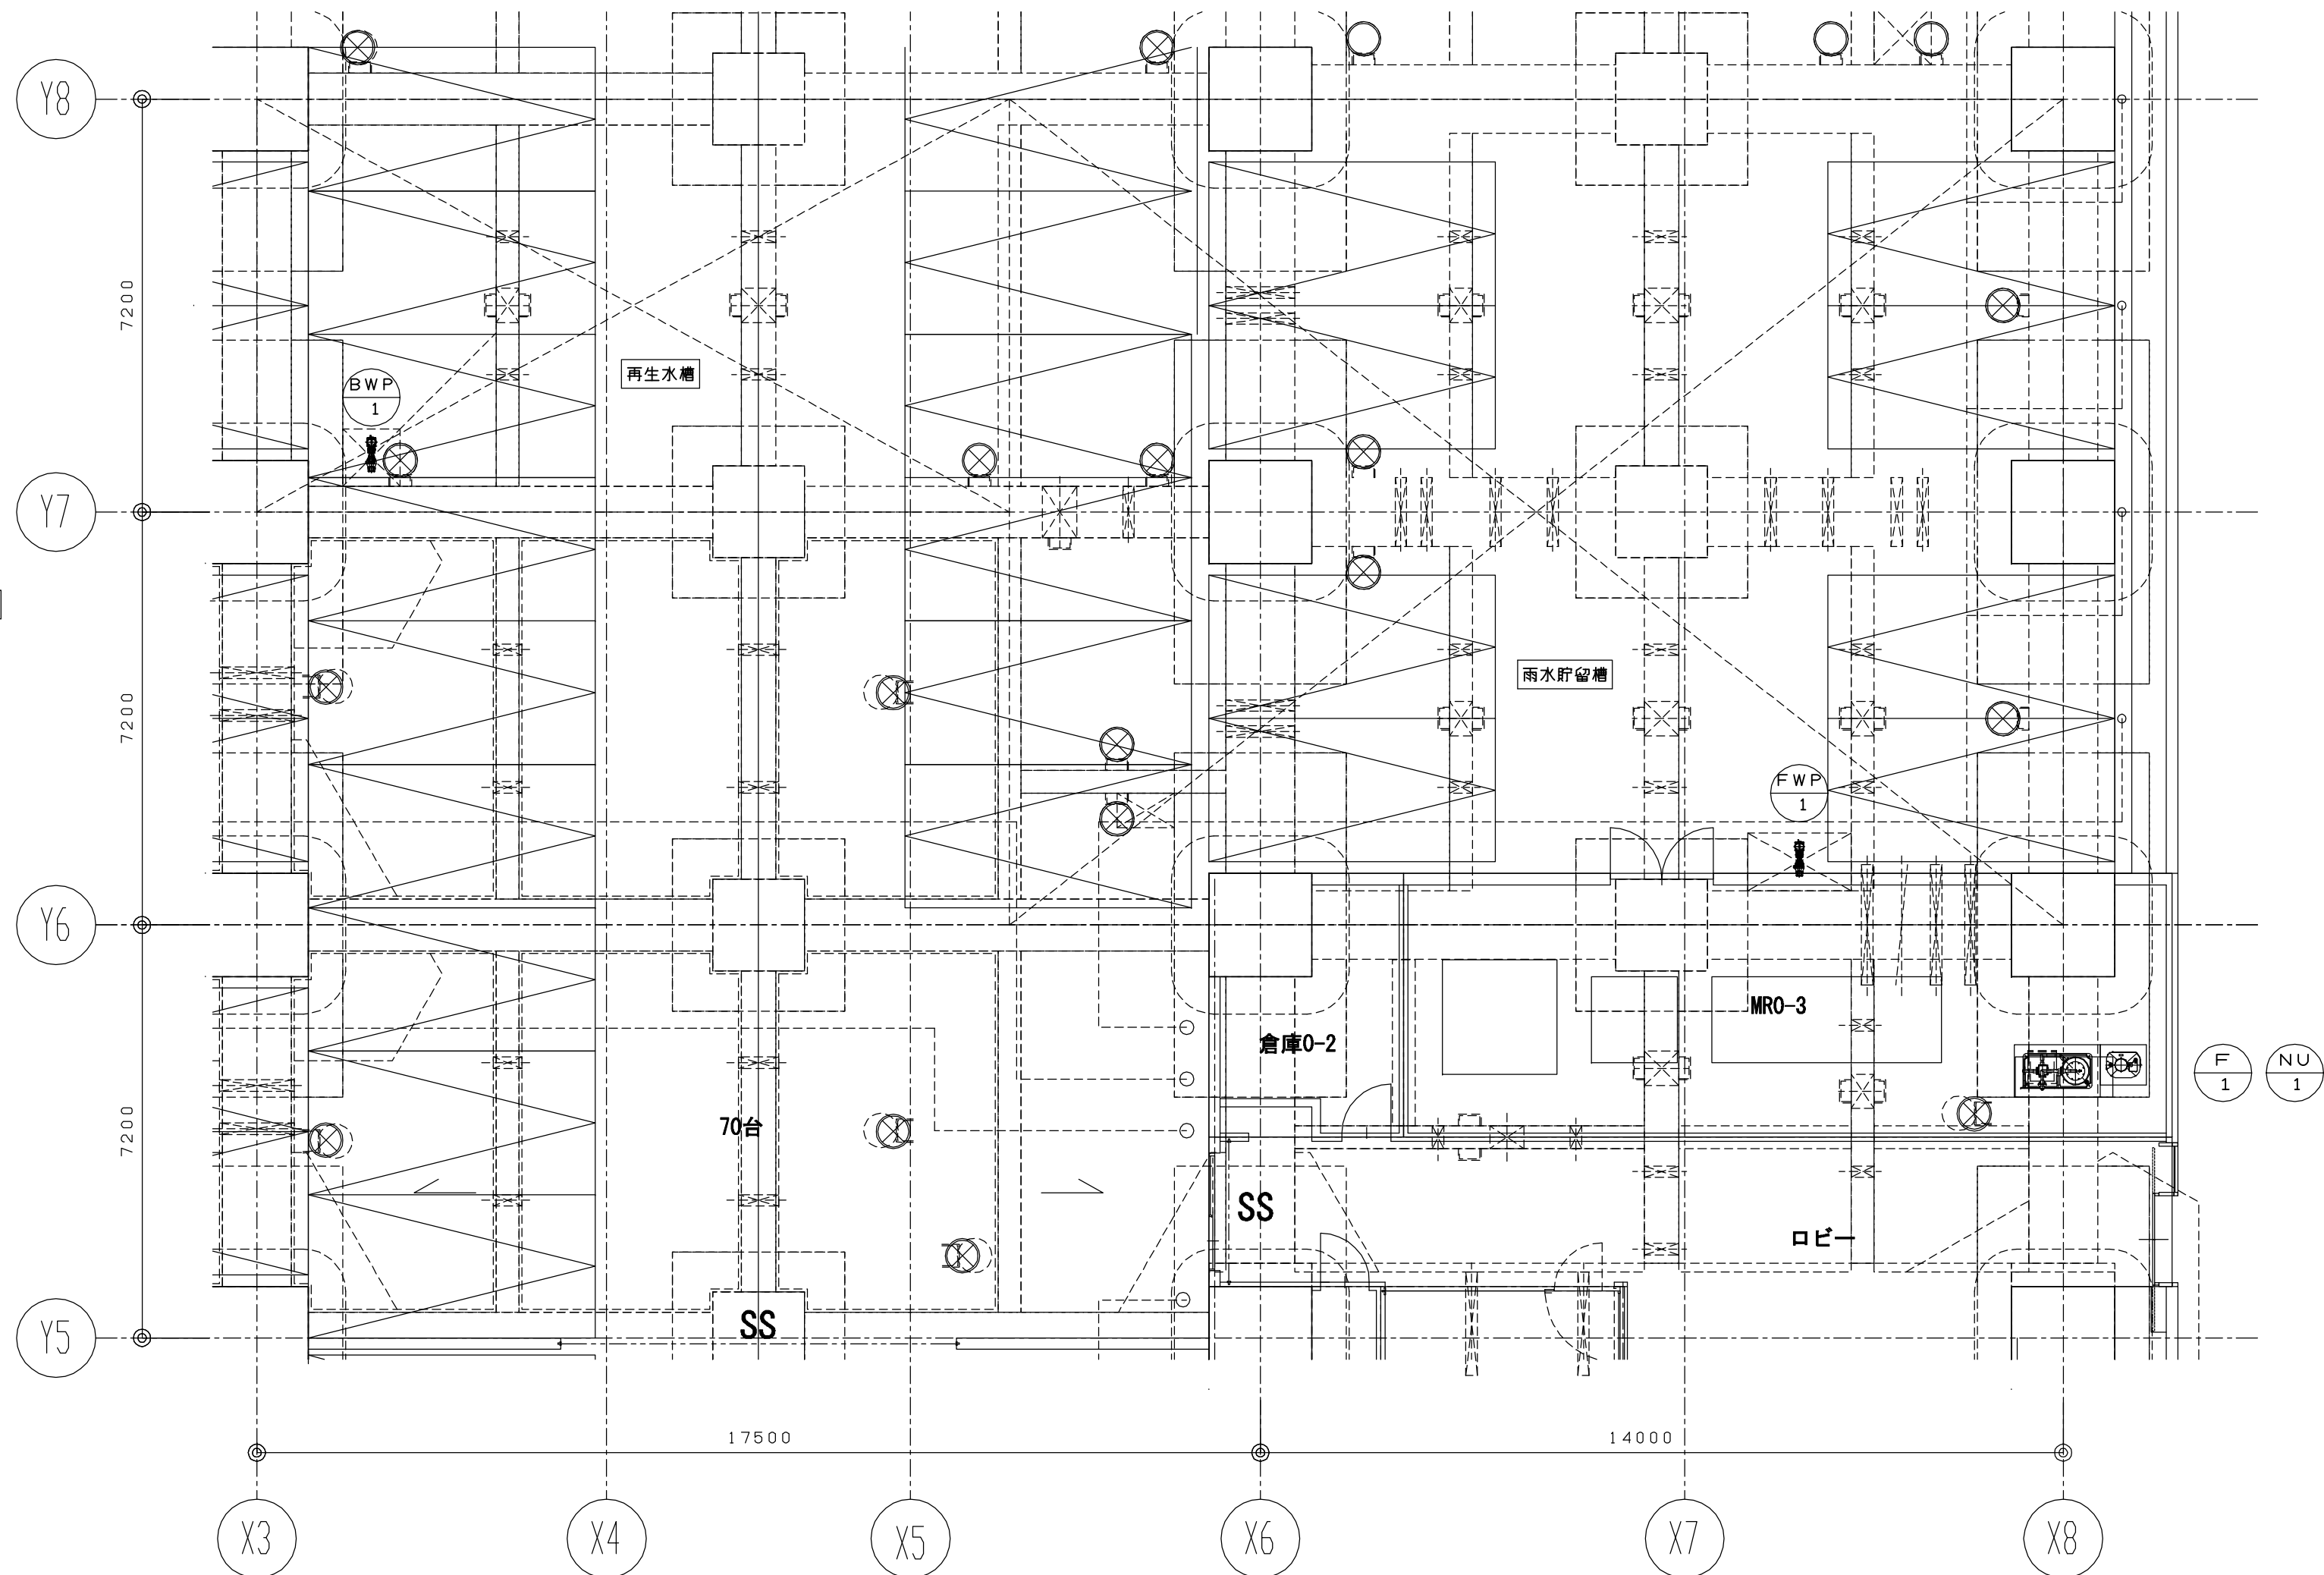

名称及び運転質量

記号	機器名称	運転質量
F-1	ろ過装置	300kg
FWP-1	ろ過ポンプ	19kg
BWP-1	洗浄ポンプ	16kg
NU-1	薬品注入装置	137kg